


SB Tegningsnummer:	003481	501	X	A	2	40	001	F	1A	A 179
Kode for status:	Prosjekt for prosjekterende/lev									
Byggesaksnummer:	003481 601 X A 2 40 001 F 1A									

- Prosjekteringsgruppen:
- ARK: AROS Arkitekter Kristiansand AS
Henrik Wergelandsgt. 29, Pb 151, 4662 Kristiansand Tlf: 997 29 080
 - RIB: MULTICONSULT AS Sandnes
Gantle Forusvei 25, 4033 Stavanger
 - RIS: MULTICONSULT AS Stavanger
Birkelandsgata 8, 4012 Stavanger
 - RIE: RØNNING ELEKTRO AS
Zentitzvei 2, 4017 Stavanger
 - RIV: SIG. HALVORSEN AS
Vigenmyr, Postboks 1001, 4391 Sandnes
 - RIV: GUNNAR KARLSEN AS
Forusskogen 1, Pb 385, Forus, 4067 Stavanger

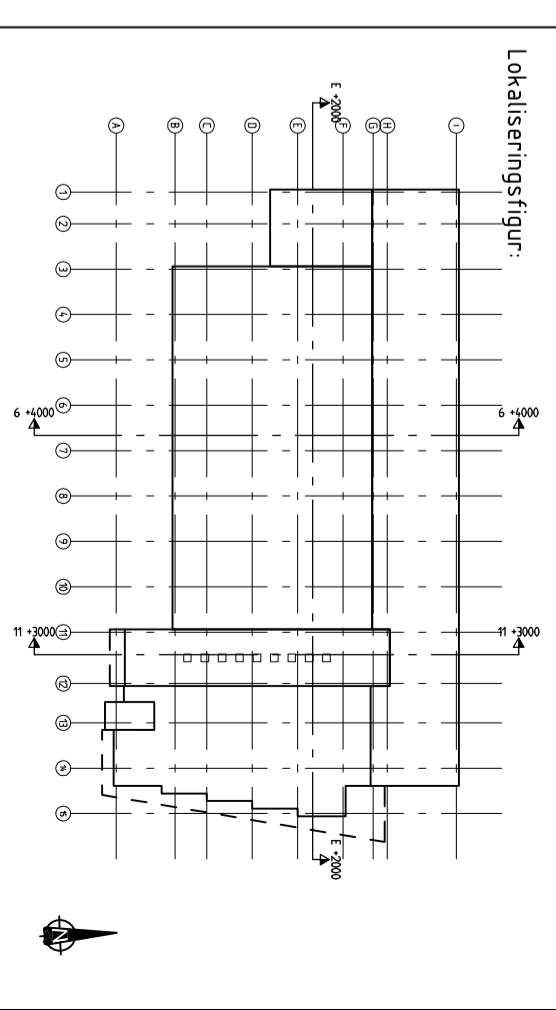

1A 07.07.05 SEB-SOM BYGGET

Fase: SOM BYGGET

A2 = målestokk 1:200
A3 = målestokk 1:300

PROSJEKTNR. SB:

STATSBYGG

Tittel:

SIS - hallen

STUDENTSAMSKIPNADEN I STAVANGER

LANGSNITT OG TVÆRSNITT

Dato: 31.03.03

Målestokk: 1:200

Kontroll utførende: [Blank]

Sign: [Blank]

Kontroll: [Blank]

SB Tegningsnummer: 003481 601 X A 2 40 001 F 1A

Prosjekt for prosjekterende/lev: A 179