



DETALJSNITT BALDAKIN

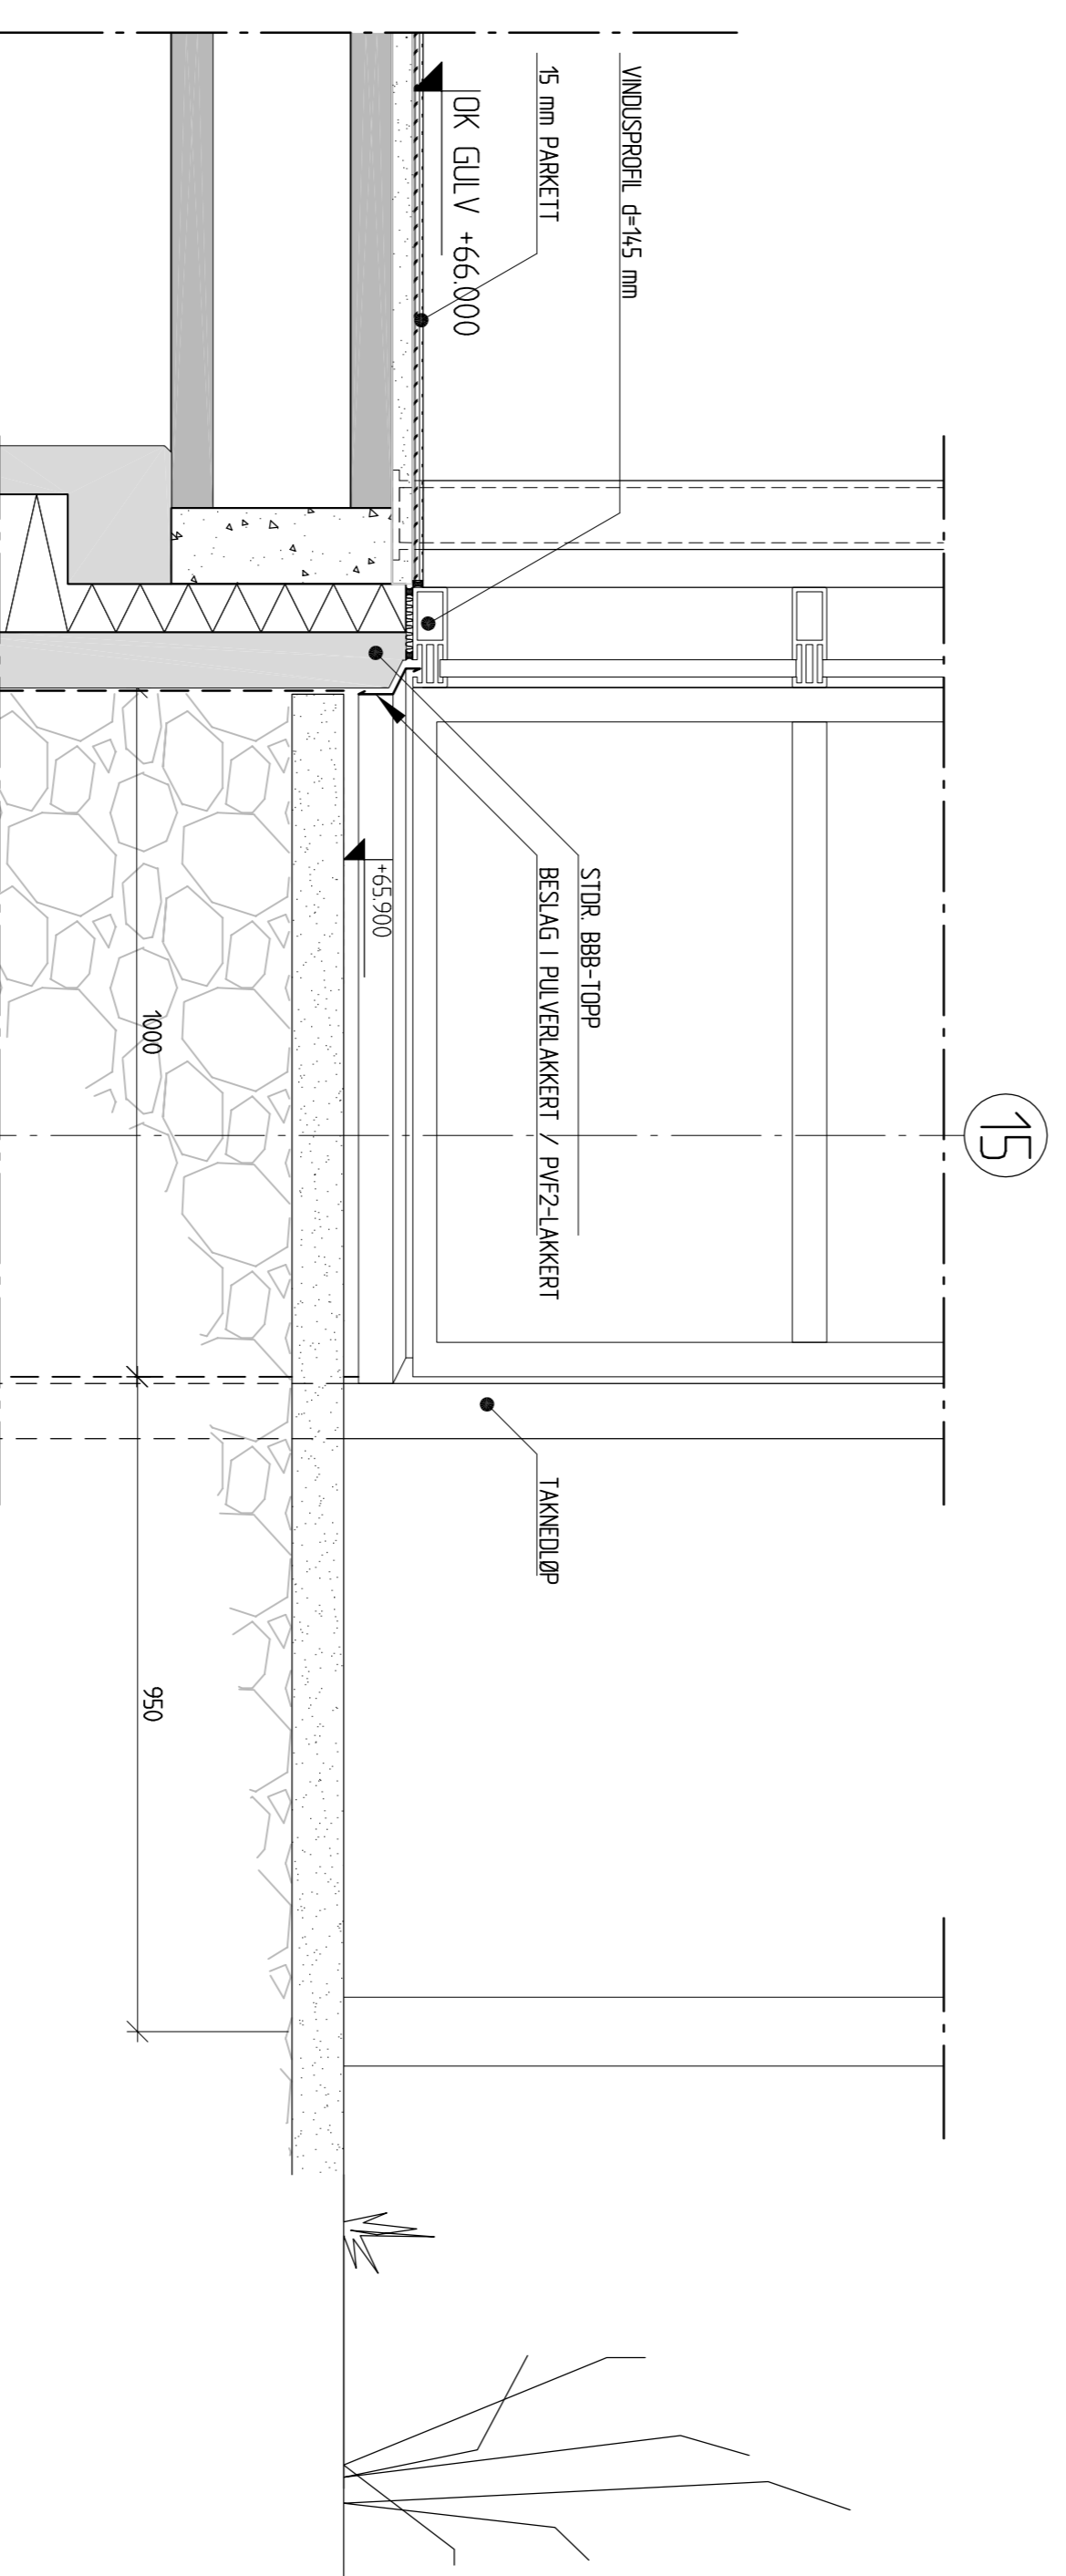

DETALJSNITT SØKKEL

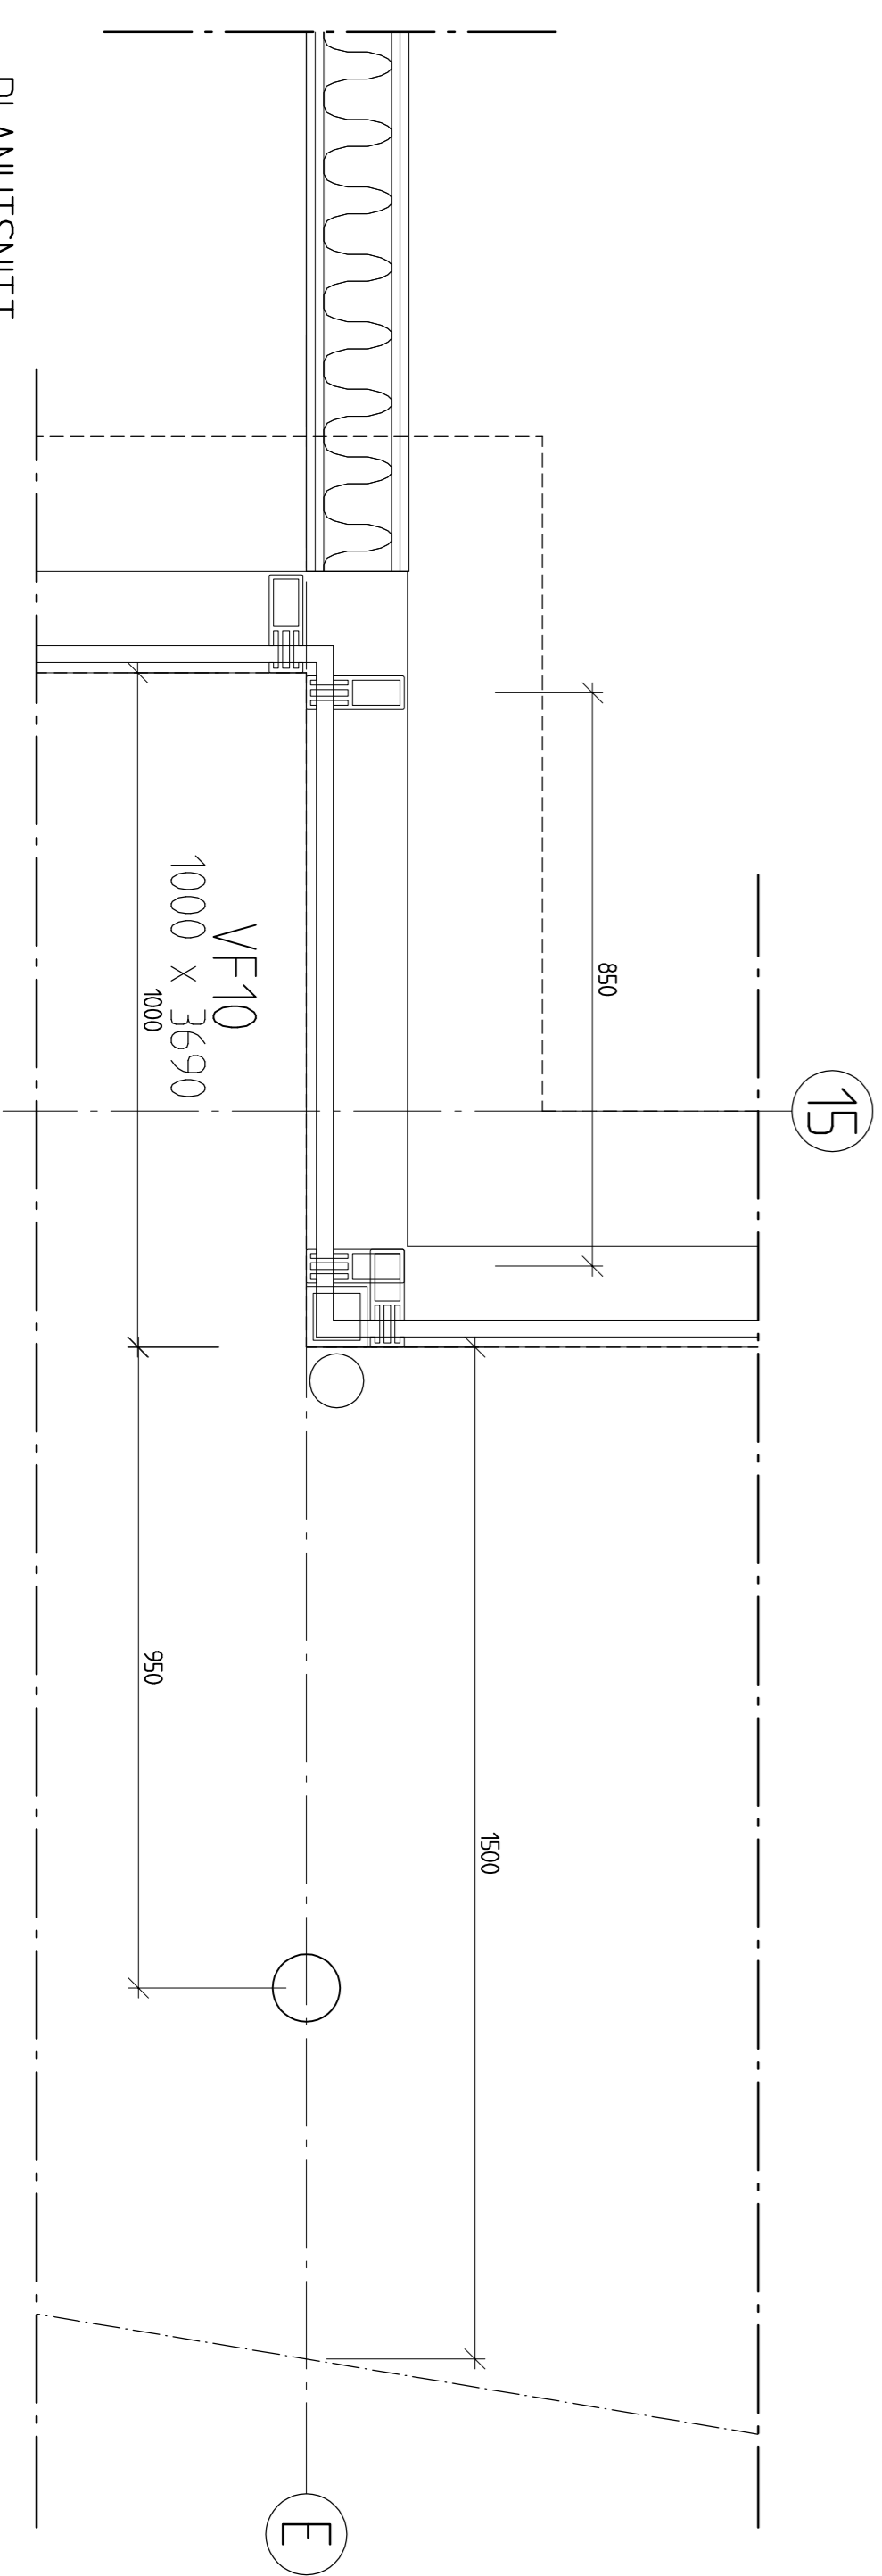


PLANUTSNITT

SB Tegningsnummer: 003481 601 X A 2 50 002 F 1A A 179


Prosjekt nr: A 179

- Prosjekt eringsgruppen:
- ark: AROS Arkitekt Kristiansand AS
 - ark: Henrik Wergelandsgt. 29, Pb 51, 4662 Kristiansand Tlf: 997 29 080
 - RIS MULTICONSULT AS Sandnes
 - RIS Game Forusve 25, 4033 Stavanger
 - RIS MULTICONSULT AS Stavanger
 - RIS Brakelandsveia 8, 4072 Stavanger
 - RIE RØNNING ELEKTRO AS
 - RIE Zetiltveie 2, 4077 Stavanger
 - RIV SIG. HALVORSEN AS
 - RIV Vigemyr, Postboks 1001, 4397 Sandnes
 - RIV GUNNAR KARLSEN AS
 - RIV Forusstasjonen 1, Pb 385, Forus, 4067 Stavanger

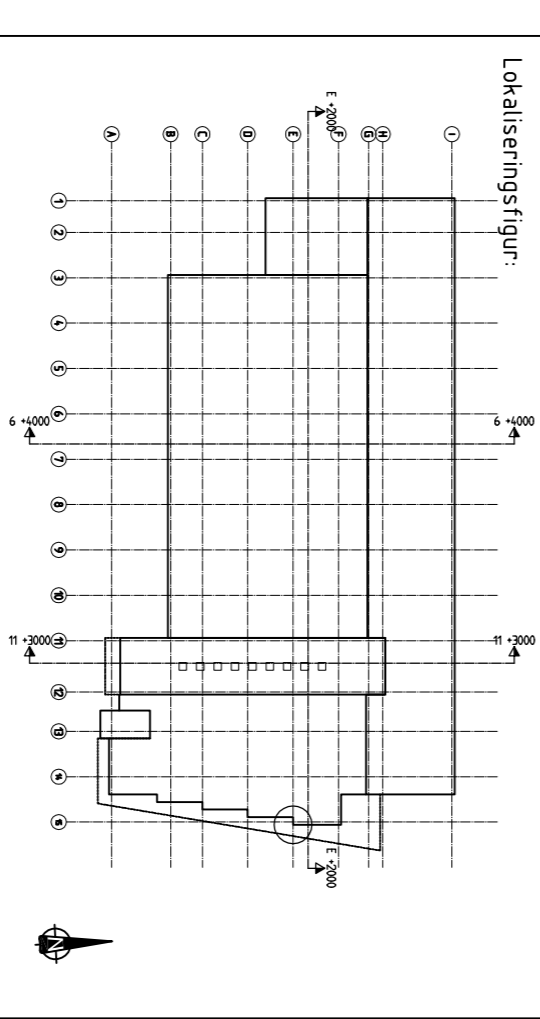

1A. 07.07.05. SEB SOM BYGGET

Fase	SOM BYGGET	A2 = målestokk 1:10	A3 = målestokk 1:20
Prosjekt nr.	STATSBYGG	PROSJEKTNR. SB	

SIS - hallen
STUDENTSAMSKIPNADEN I STAVANGER
 DET BALDAKIN OG SØKKEL VED HOVEDINNGANG

SB Tegningsnummer:	003481 601 X A 2 50 002 F 1A	Prosjekt nr. / Tegningsnummer	A 179
Komplektnummer:	Byggesett (1) av 3 tegningsnummer (1) av 3 tegningsnummer (1) av 3 tegningsnummer	Prosjekt nr. / Tegningsnummer	A 179