


|   |                              |                                 |       |
|---|------------------------------|---------------------------------|-------|
| SB Tegningsnummer:  | 003481 601 X A 2 50 004 F 1A | Prosjekt for prosjekterende/rev | A 179 |
| Kompleksnummer   Byggsnummer   Etasje   Tegnsystemkode   Type   Tegning   Øpen   Prosjekt   Fase   Rev   Status |                              |                                 |       |

- Prosjektteringsgruppen:
- ARK : AROS Arkitekter Kristiansand AS  
Henrik Wergelandsgt. 29, Pb 151, 4662 Kristiansand Tlf. 997 29 080
  - RIB MULTICONSULT AS Sandnes  
Gamle Forusvei 25, 4033 Stavanger
  - RIS MULTICONSULT AS Stavanger  
Birkeandsgata 8, 4012 Stavanger
  - RIE RØNNING ELEKTRO AS  
Zettilzvei 2, 4077 Stavanger
  - RIV SIG. HALVORSEN AS  
Vigemyr, Postboks 1001, 4391 Sandnes
  - RIV GUNNAR KARLSEN AS  
Forusskogen 1, Pb 385, Forus, 4067 Stavanger

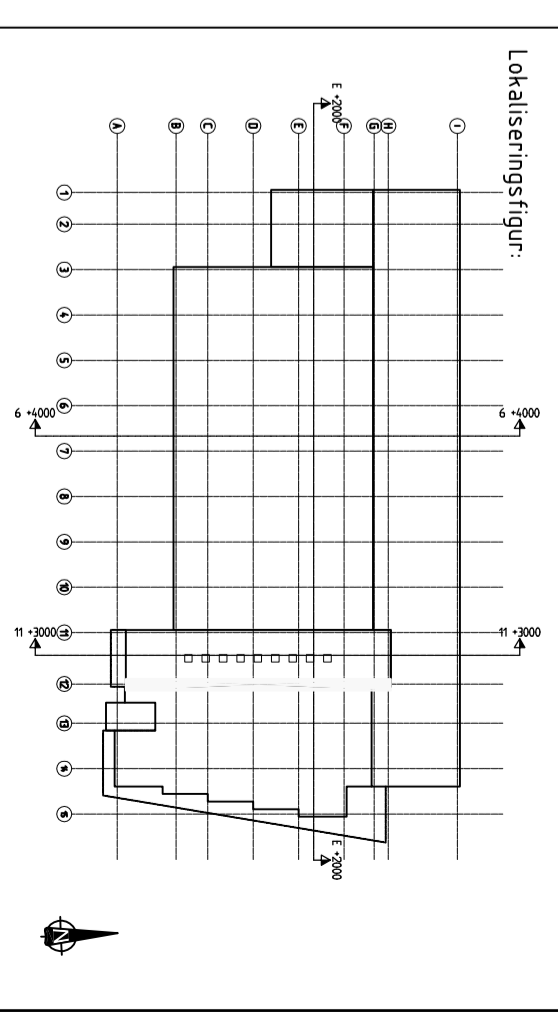

|                            |                     |
|----------------------------|---------------------|
| 1A 07.07.05 SEB SOM BYGGET | A2 = målestokk 1:5  |
| Fase: SOM BYGGET           | A4 = målestokk 1:10 |

PROSJEKTNR. SB:

**STATSBYGG**

Tittel:

**SIS - hallen**

**STUDENTSAMSKIPNADEN I STAVANGER**

PRINSIPPDETALLJ GESIMS

Godkjent:

Kontroll prosjekt. Sign. Kontroll

SEB

Finans ark/ark/ Svakt. Avg

Dato 05.11.04

Målestokk 1:5

Kontroll utførende Sign. Kontroll

|   |                              |                                 |       |
|---|------------------------------|---------------------------------|-------|
| SB Tegningsnummer:  | 003481 601 X A 2 50 004 F 1A | Prosjekt for prosjekterende/rev | A 179 |
| Kompleksnummer   Byggsnummer   Etasje   Tegnsystemkode   Type   Tegning   Øpen   Prosjekt   Fase   Rev   Status |                              |                                 |       |