



ALLE MÅL KONTROLLERES PÅ STEDET

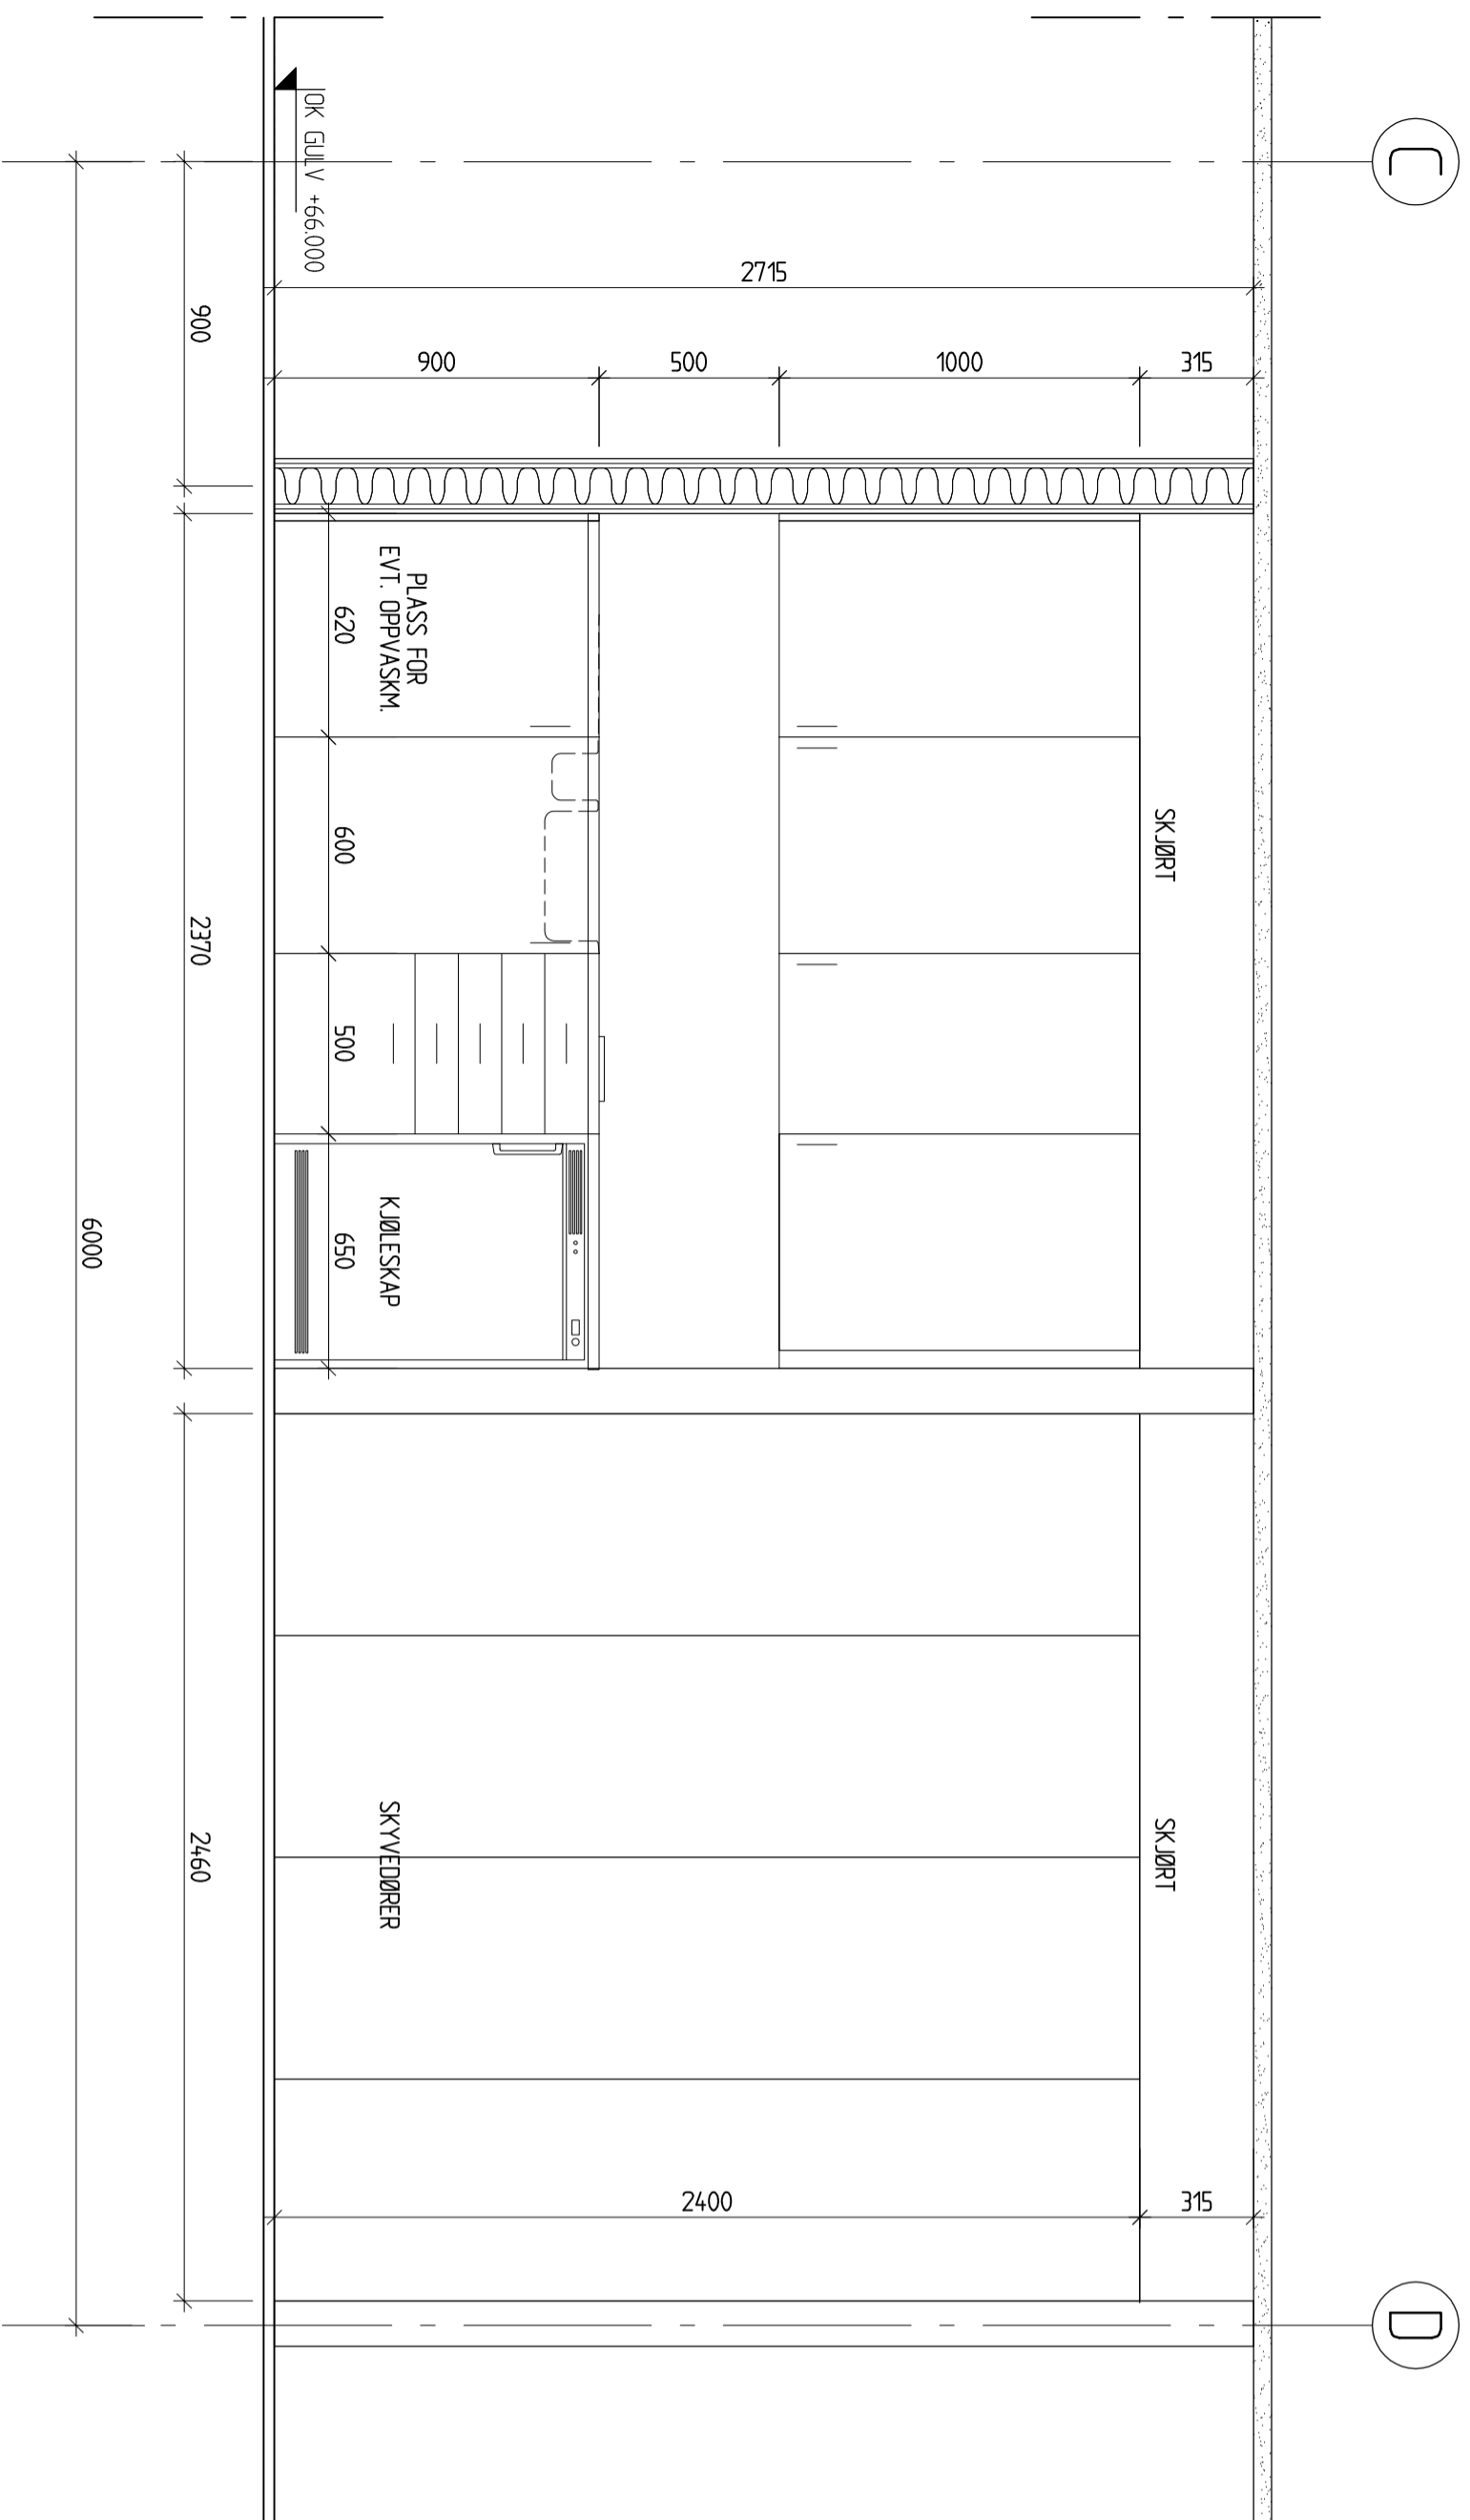


OPPRISS

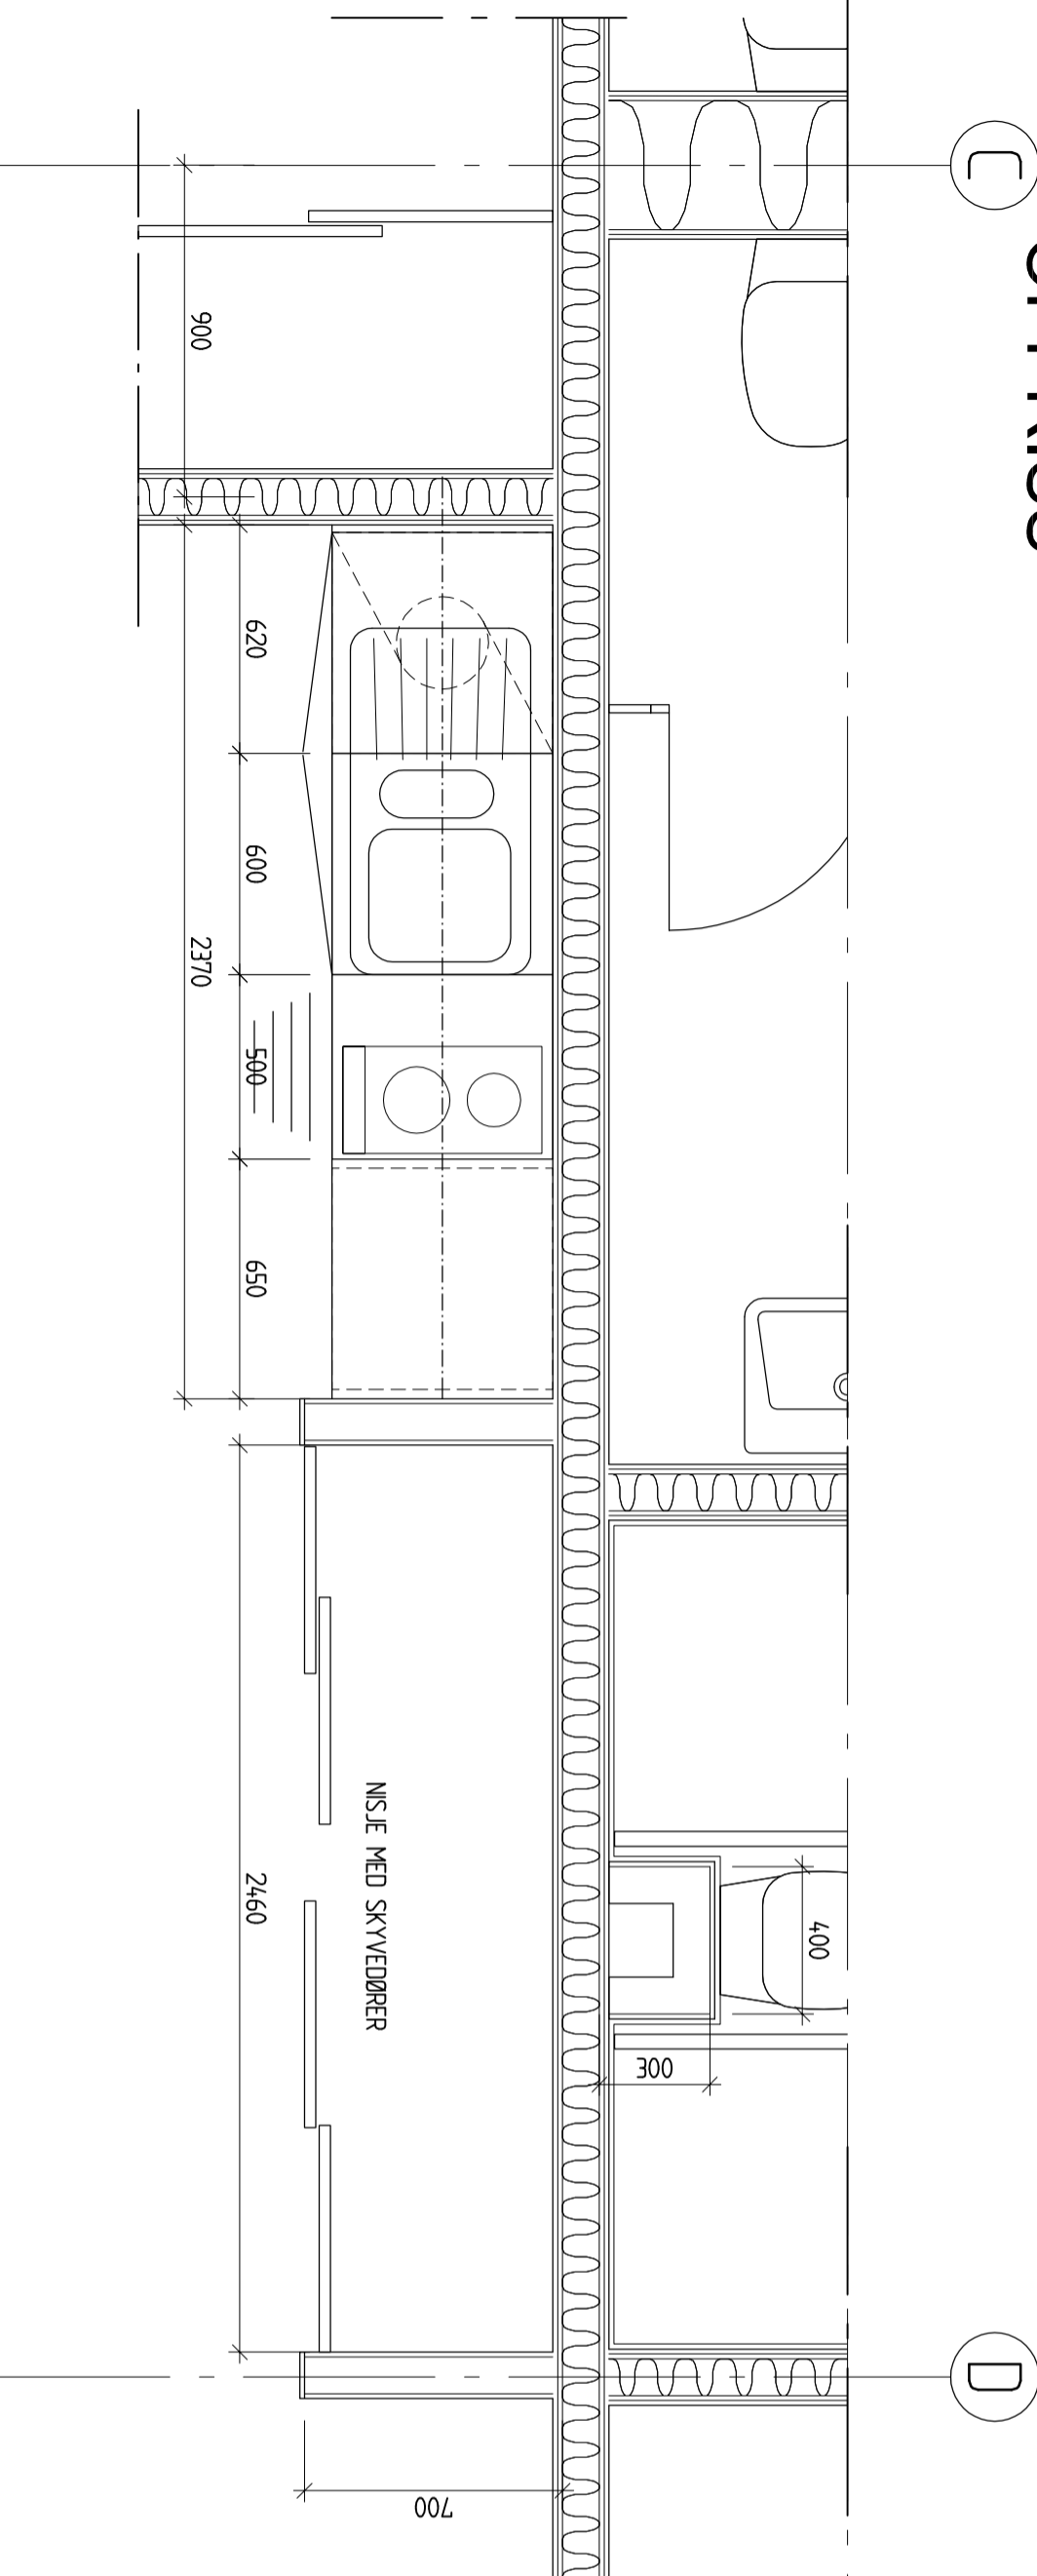

PLAN ROM 140 FLERBRUK

SB Tegningsnummer:	003481 601 01 A 2	61 002 F 1A	A 179
Komplektnummer Byggnummer Etasje Tegnsystemkode Type Tegning Spenn Prosjekt fase Rev. Status	003481 601 01 A 2 61 002 F 1A A 179		
Prosjekt nr. for prosjekterende/lev	A 179		

- Prosjektteringsgruppen:
- ARK : AROS Arkitekter Kristiansand AS
Henrik Wergelandsgtj. 29, Pb 151, 4662 Kristiansand Tlf: 997 29 080
 - RIB : MULTICONSULT AS Sandnes
Gamle Forusvei 25, 4033 Stavanger
 - RIS : MULTICONSULT AS Stavanger
Birkelandsgata 8, 4012 Stavanger
 - RIE : RØNNING ELEKTRO AS
Zehitzvei 2, 4017 Stavanger
 - RIV : SIG. HALVORSEN AS
Vigenmyr, Postboks 1001, 4391 Sandnes
 - RIV : GUNNAR KARLSEN AS
Forussskogen 1, Pb 385, Forus, 4067 Stavanger

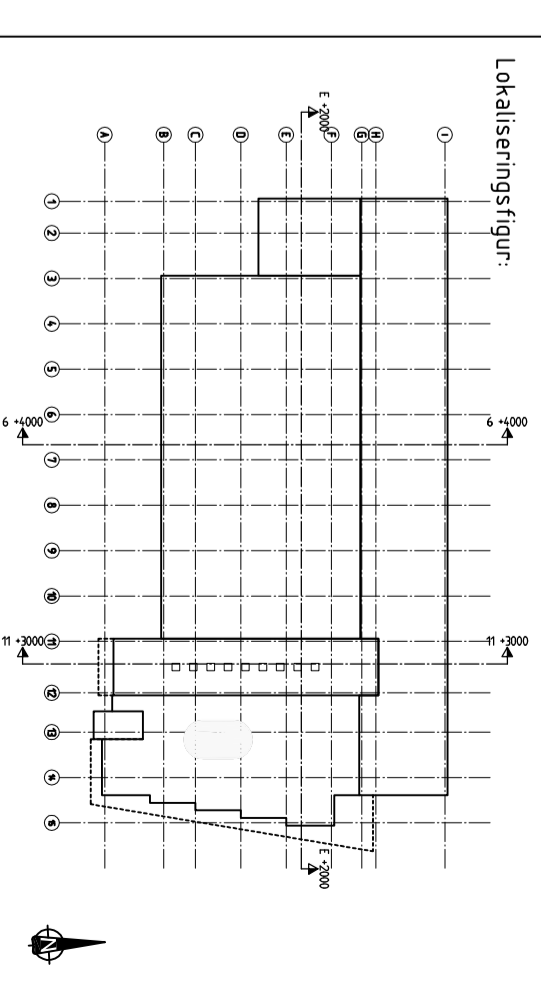

A 07.07.05 SEB SOM BYGGET	A2 = målestokk 1:20 A3 = målestokk 1:30
Fase: SOM BYGGET	

	STATSBYGG	PROSJEKTNR. SB:
--	-----------	-----------------

Tittel:	SIS - hallen
	STUDENTSAMSKIPNADEN I STAVANGER
	SKJEMA KJØKKEN OG SKAP I ROM 140
	PLAN 1. ETASJE
Godkjent	
Kontroll prosjekt:	
Sign. Kontroll	
SEB	
Filenavn:	ark/arkn_51002.dwg
Dato:	21.10.04
Målestokk:	1:20
Kontroll utførende	
Sign. Kontroll	

SB Tegningsnummer:	003481 601 01 A 2	61 002 F 1A	A 179
Komplektnummer Byggnummer Etasje Tegnsystemkode Type Tegning Spenn Prosjekt fase Rev. Status	003481 601 01 A 2 61 002 F 1A A 179		
Prosjekt nr. for prosjekterende/lev	A 179		