



YD1	YTTERDØR 20M x 24M	ANTALL	
		L	R
		0	3

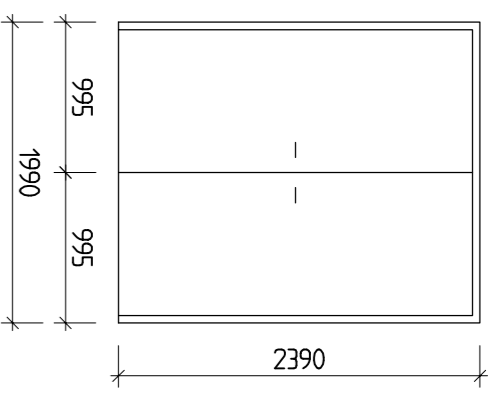


POS NR	BKL	AMERKNING	R	
			POS NR	BKL
0012	-			
0013	-			
0014	-			

YD2	YTTERDØR 13M x 21M	ANTALL	
		L	R
		2	0

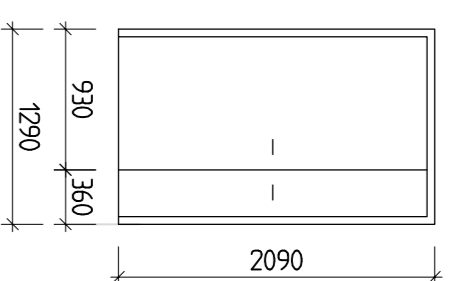


POS NR	BKL	AMERKNING	R	
			POS NR	BKL
0301	-			
1301	-			


SD20	STÅLDØR 20M x 21M	ANTALL	
		L	R
		0	1

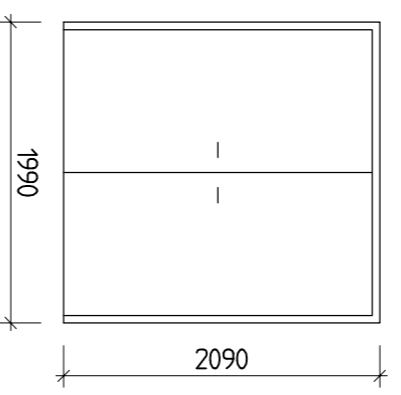


SD18	STÅLDØR 18M x 21M	ANTALL	
		L	R
		1	2

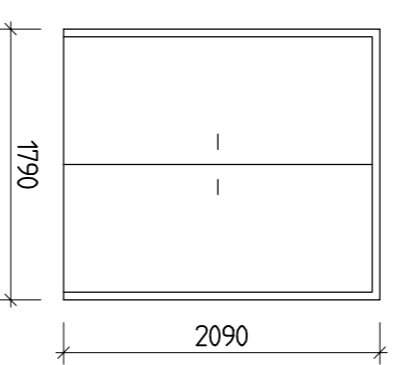

SD14	STÅLDØR 14M x 21M	ANTALL	
		L	R
		1	2

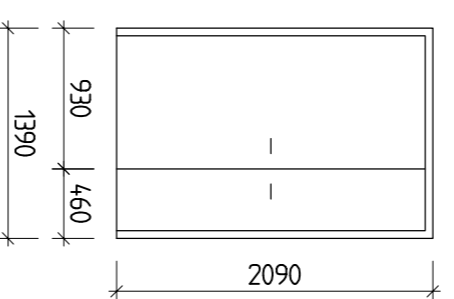


SD13	STÅLDØR 13M x 21M	ANTALL	
		L	R
		-	1

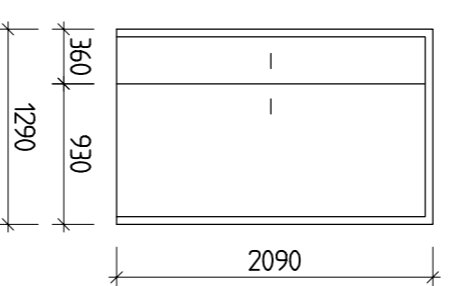


SD10	STÅLDØR 10M x 21M	ANTALL	
		L	R
		1	-




P1	KJØREPORT 40M x 30M	ANTALL	
		L	R
		0	1

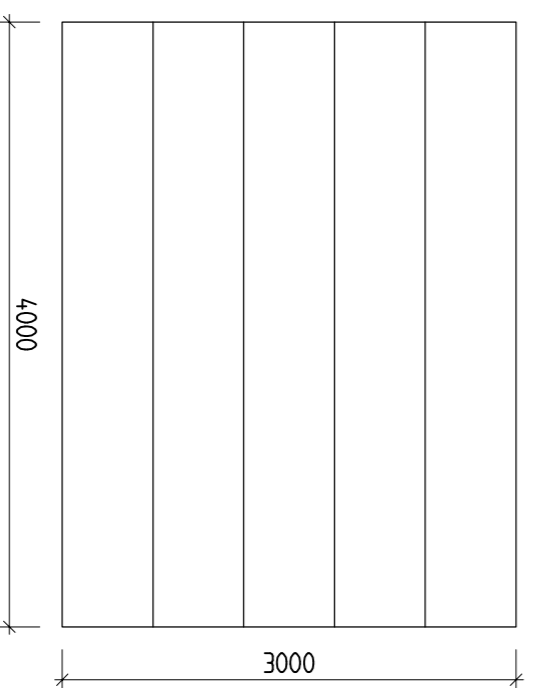

P2	INNV. RULLEPORT 22M x 22M	ANTALL	
		L	R
		0	3

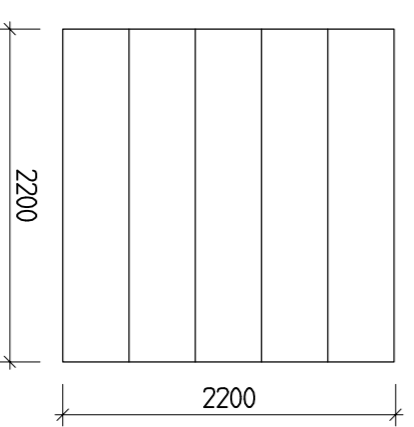

P3	INNV. RULLEPORT 16M x 22M	ANTALL	
		L	R
		0	1

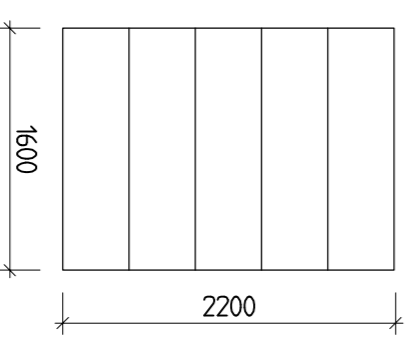

POS NR	BKL	AMERKNING	R	
			POS NR	BKL
0015	-			
0031	-			
0051	-			
0052	-			

POS NR	BKL	AMERKNING	R	
			POS NR	BKL
0021	-			

SB Tekningsnummer
0034.81 601 X A 2 65 002 F 1A A 179

Prosjektleder
AFKOS Arkitekter Kristiansand AS
Ark: Perik Wegjerhusli, 22, Pb 51, 4662 Kristiansand Tlf. 997 29 080

Prosjektleder
MULTICONSULT AS Sandnes
Gørne Fossum 23, 4033 Stavanger

Prosjektleder
MULTICONSULT AS Stavanger
Bredtvedsgate 8, 4012 Stavanger

Prosjektleder
RØNNING ELEKTRO AS
Zentzner 2, 4073 Stavanger

Prosjektleder
SIG. HALVORSEN AS
Vegmyr, Postboks 507, 4391 Sandnes

Prosjektleder
GUNNAR KARLSEN AS
Fossumsgaten 1, Pb 365, Postb. 4067 Stavanger

Løkaliseringsfigur

TA: 07.07.05 SEB SOM BYGGET

Fase SOM BYGGET

A1 = målestokk 1:50
A3 = målestokk 1:100

STATSBYGG

PROSJEKTR: SB

SIS - hallen
STUDENTSAMSKIPNADEN I STAVANGER
SKJEMA STÅLDØRER OG PORTER

Godkjent
Kontroll prosjekt:
SEB
Kontroll
Fase
Fram
Kontrollering
08.03.04
Målestokk
1:50
Kontroll uttrekk
Sign.
Kontroll

SB Tekningsnummer
0034.81 601 X A 2 65 002 F 1A A 179