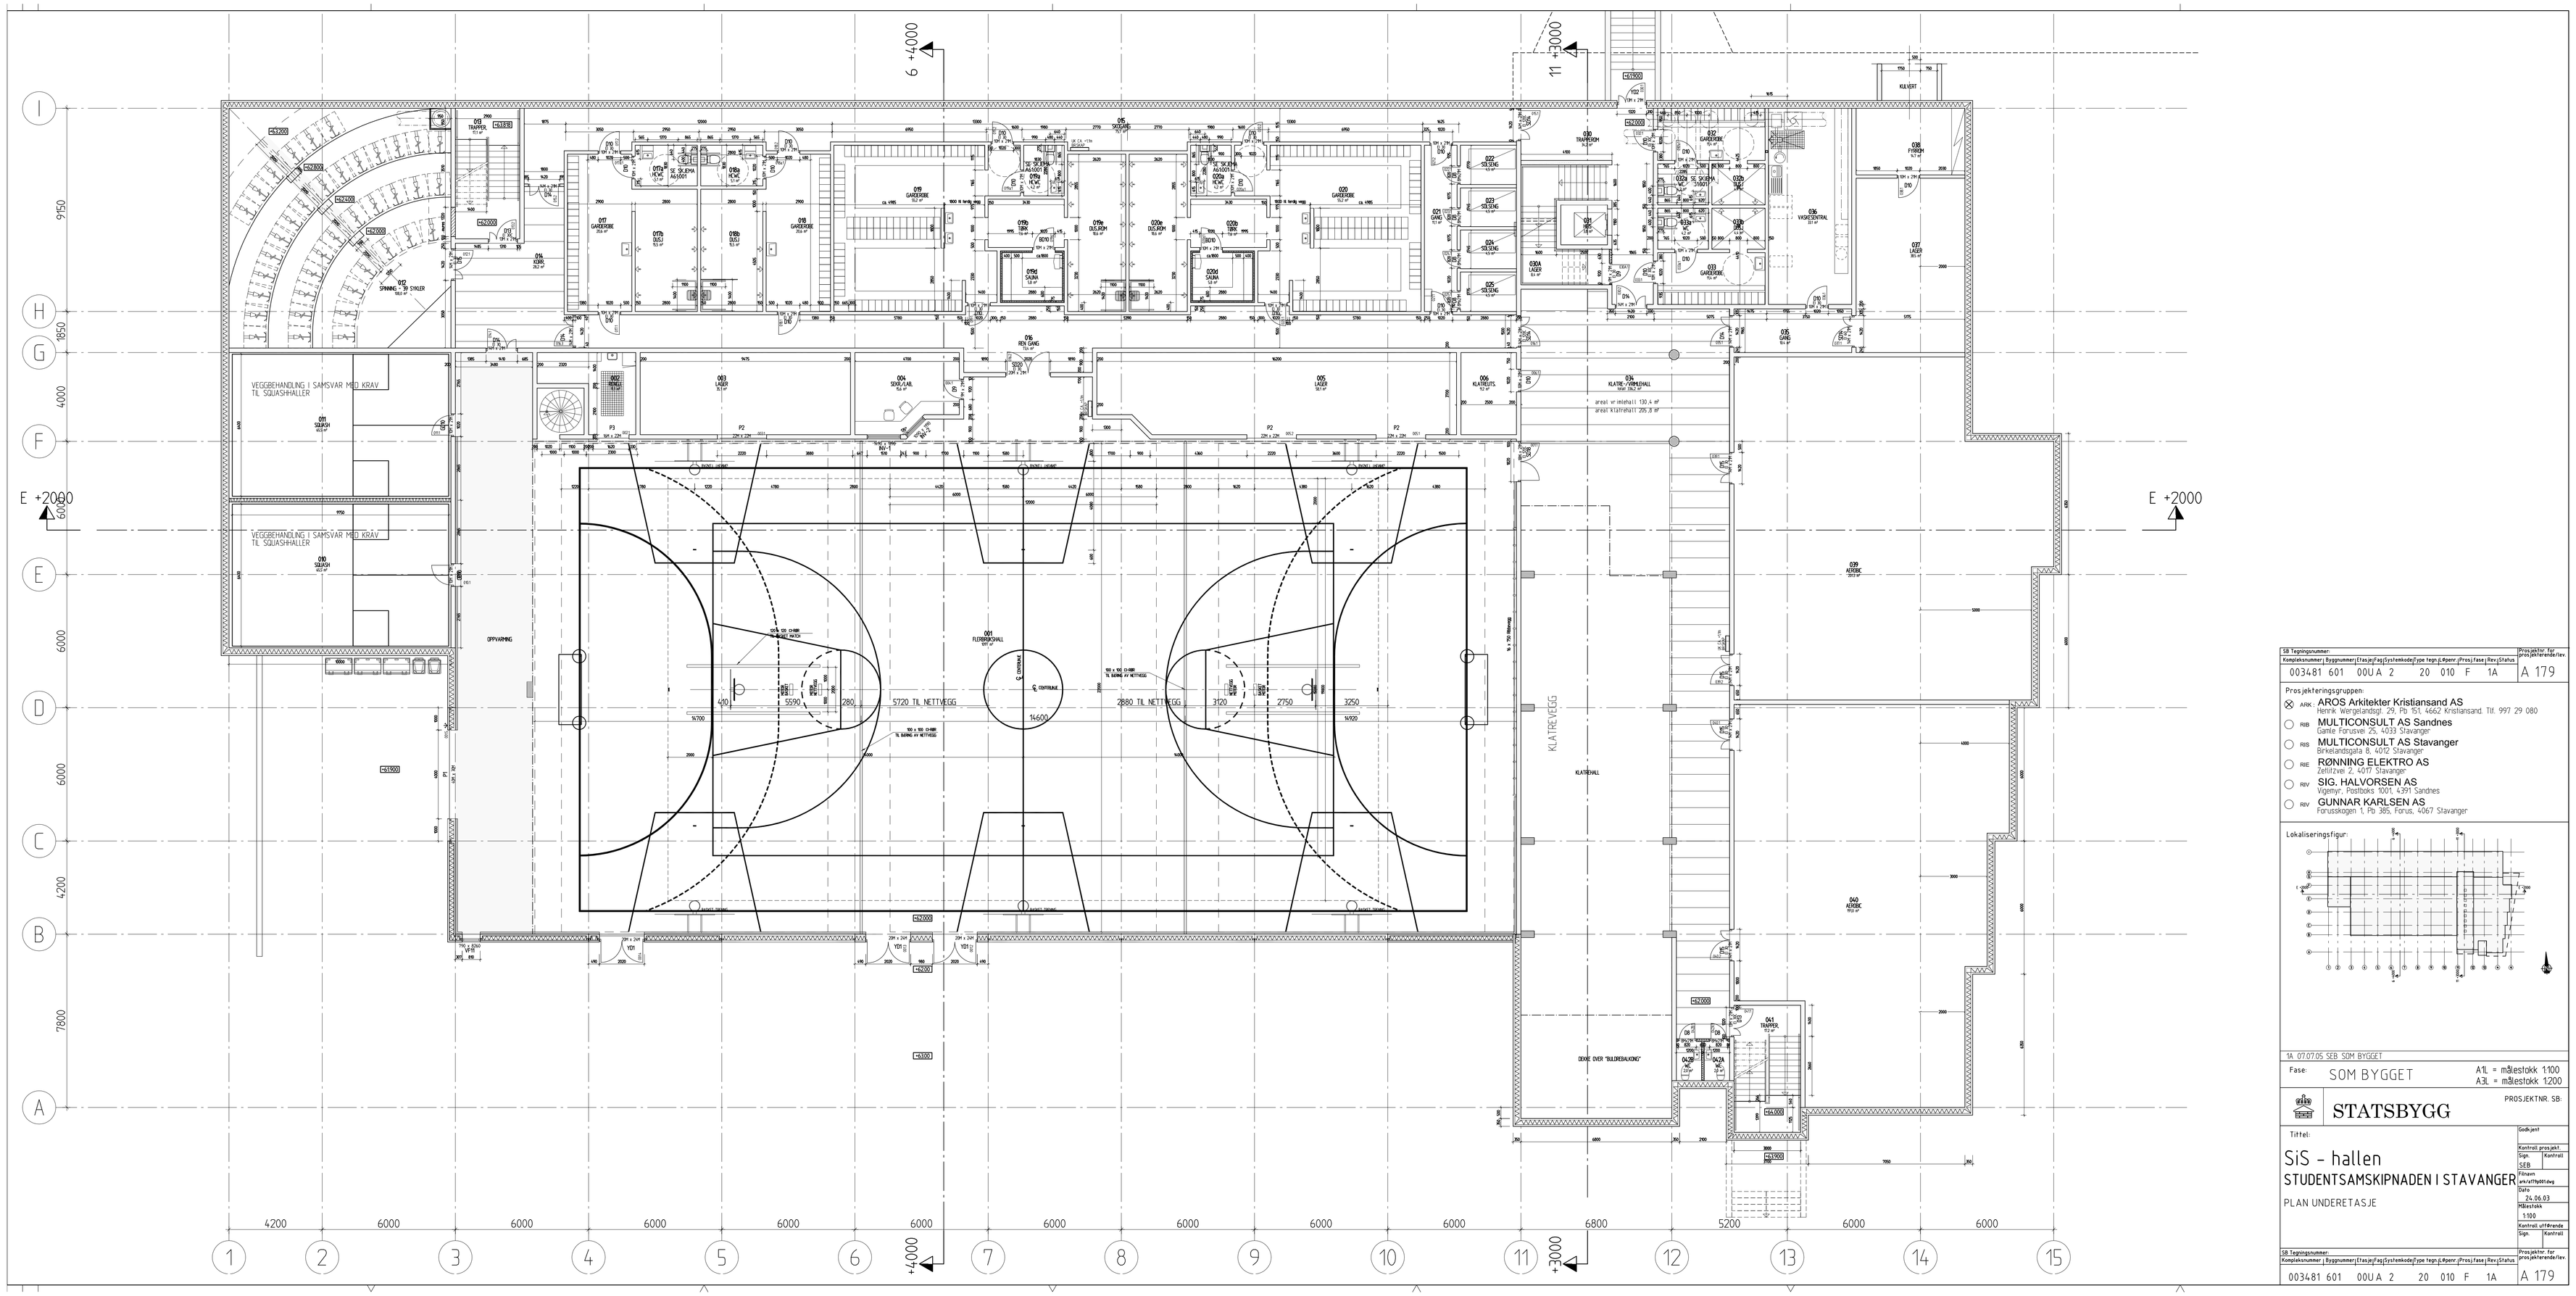
6 +4000
11 +3000
E +2000
E +2000
001 FLERBRUKSHALL 931 m²
KLATREVEGG
KLATREVALL
KLATREUTSTYR
OPPVARMING
VEGGBEHANDLING I SAMSVAR MED KRAV TIL SQUASHHALLER
VEGGBEHANDLING I SAMSVAR MED KRAV TIL SQUASHHALLER
5720 TIL NETTVEGG
2880 TIL NETTVEGG
14600
KLIVEST
DEKKE OVER "SILDREBALKONG"
1A 07.07.05 SEB SDM BYGGET
Fase: SOM BYGGET
A1L = målestokk 1:100
A3L = målestokk 1:200
STATSBYGG
PROSJEKTNR. SB:
Tittel:
SiS - hallen
STUDENTSAMSKIPNADEN I STAVANGER
PLAN UNDERETASJE
Godkjent
Kontroll prosjekt
Sign. SEB
Kontroll
Dato: 24.06.03
Målestokk 1:100
Kontroll utførende
Sign.
Kontroll
SB Tegningsnummer: 003481 601 00U A 2 20 010 F 1A
Prosjektnr. for prosjekterende/rev. A 179
Prosjekteringsgruppen:
ARK. AROS Arkitekter Kristiansand AS
Henrik Wergelandsgt. 29, Pb 151, 4662 Kristiansand. Tlf. 997 29 080
RIB MULTICONSULT AS Sandnes
Gamle Forusvei 25, 4033 Stavanger
RIB MULTICONSULT AS Stavanger
Birkelandsgata 8, 4017 Stavanger
RIE RØNNING ELEKTRO AS
Zetlitzvei 2, 4017 Stavanger
RIV SIG. HALVORSEN AS
Vigerver, Postboks 1001, 4291 Sandnes
RIV GUNNAR KARLSEN AS
Forusskogen 1, Pb 385, Forus, 4067 Stavanger
Lokaliseringsfigur:
SB Tegningsnummer: 003481 601 00U A 2 20 010 F 1A
Prosjektnr. for prosjekterende/rev. A 179