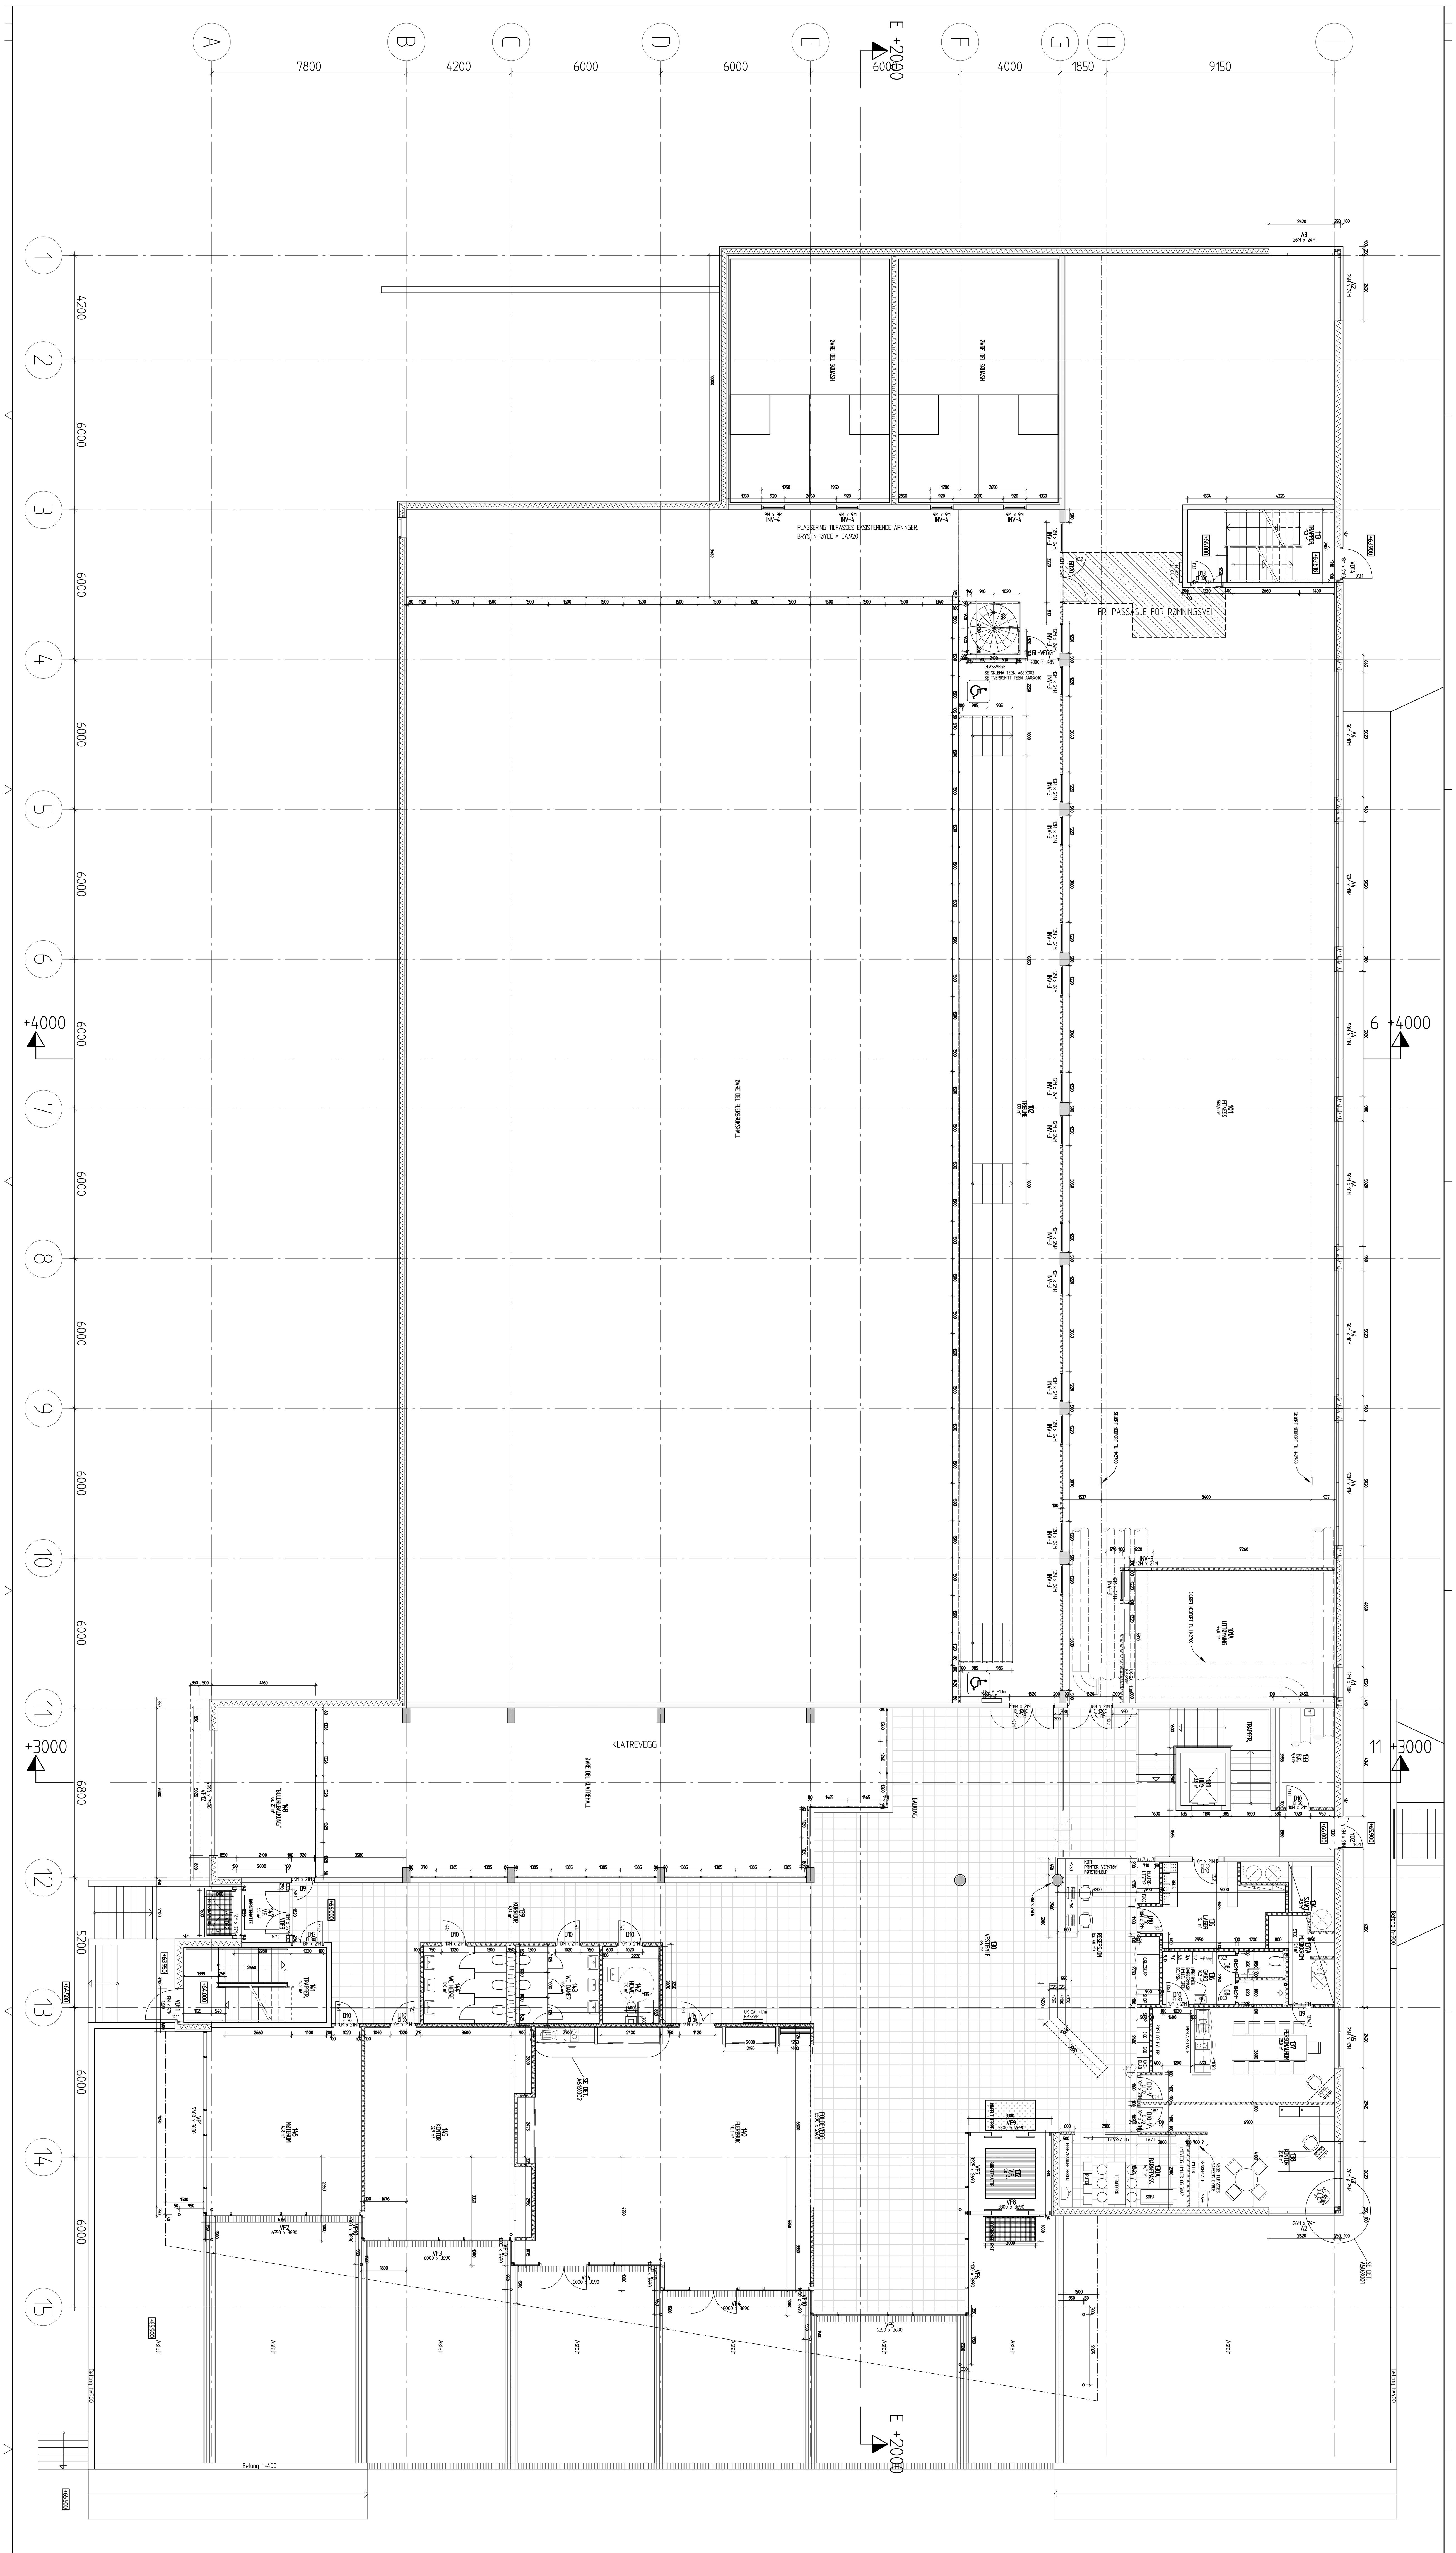

Prosjekteringsgruppen:
ARK: AROS Arkitekter Kristiansand AS
Henrik Wergelandsgt. 29, Pb 151, 4662 Kristiansand Tlf. 997 29 080
RIB MULTICONSULT AS Sandnes
Gamle Forusvei 25, 4033 Stavanger
RIS MULTICONSULT AS Stavanger
Birkelandsgata 8, 4012 Stavanger
RIE RØNNING ELEKTRO AS
Zetlitzvei 2, 4017 Stavanger
RIV SIG. HALVORSEN AS
Vigemyr, Postboks 1001, 4391 Sandnes
RIV GUNNAR KARLSEN AS
Forusskogen 1, Pb 385, Forus, 4067 Stavanger

Lokaliseringsfigur:

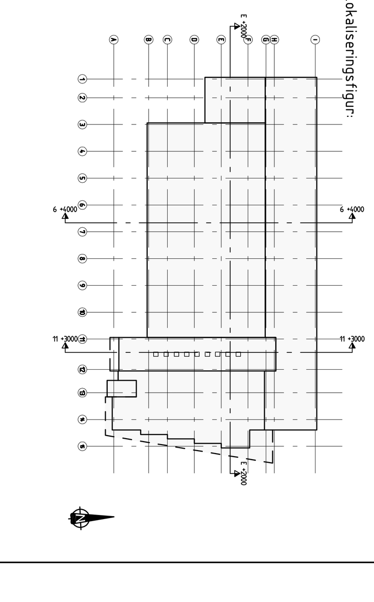

1A 07.07.05 SEB SOM BYGGET

Fase: SOM BYGGET

A1L = målestokk 1:100
A3L = målestokk 1:200

PROSJEKTNR. SB:

STATSBYGG

Godkjent

Tittel:

SiS - hallen
STUDENTSAMSKIPNADEN I STAVANGER
PLAN 1. ETASJE

Kontroll prosjekt.	
Sign.	Kontroll
SEB	
Filnavn	ark/a179p001.dwg
Dato	24.06.03
Målestokk	1:100
Kontroll utførende	
Sign.	Kontroll

SB Tegningsnummer:

Kompleksnummer	Byggnummer	Etasje	Fag	Systemkode	Type tegn.	Løpenr.	Prosj.fase	Rev.	Status	Prosjektnr. for prosjekterende/lev.
003481	601	01	A	2	20	110	F	1A		A 179

SB Tegningsnummer:
003481 601 01 A 2 20 110 F 1A A 179