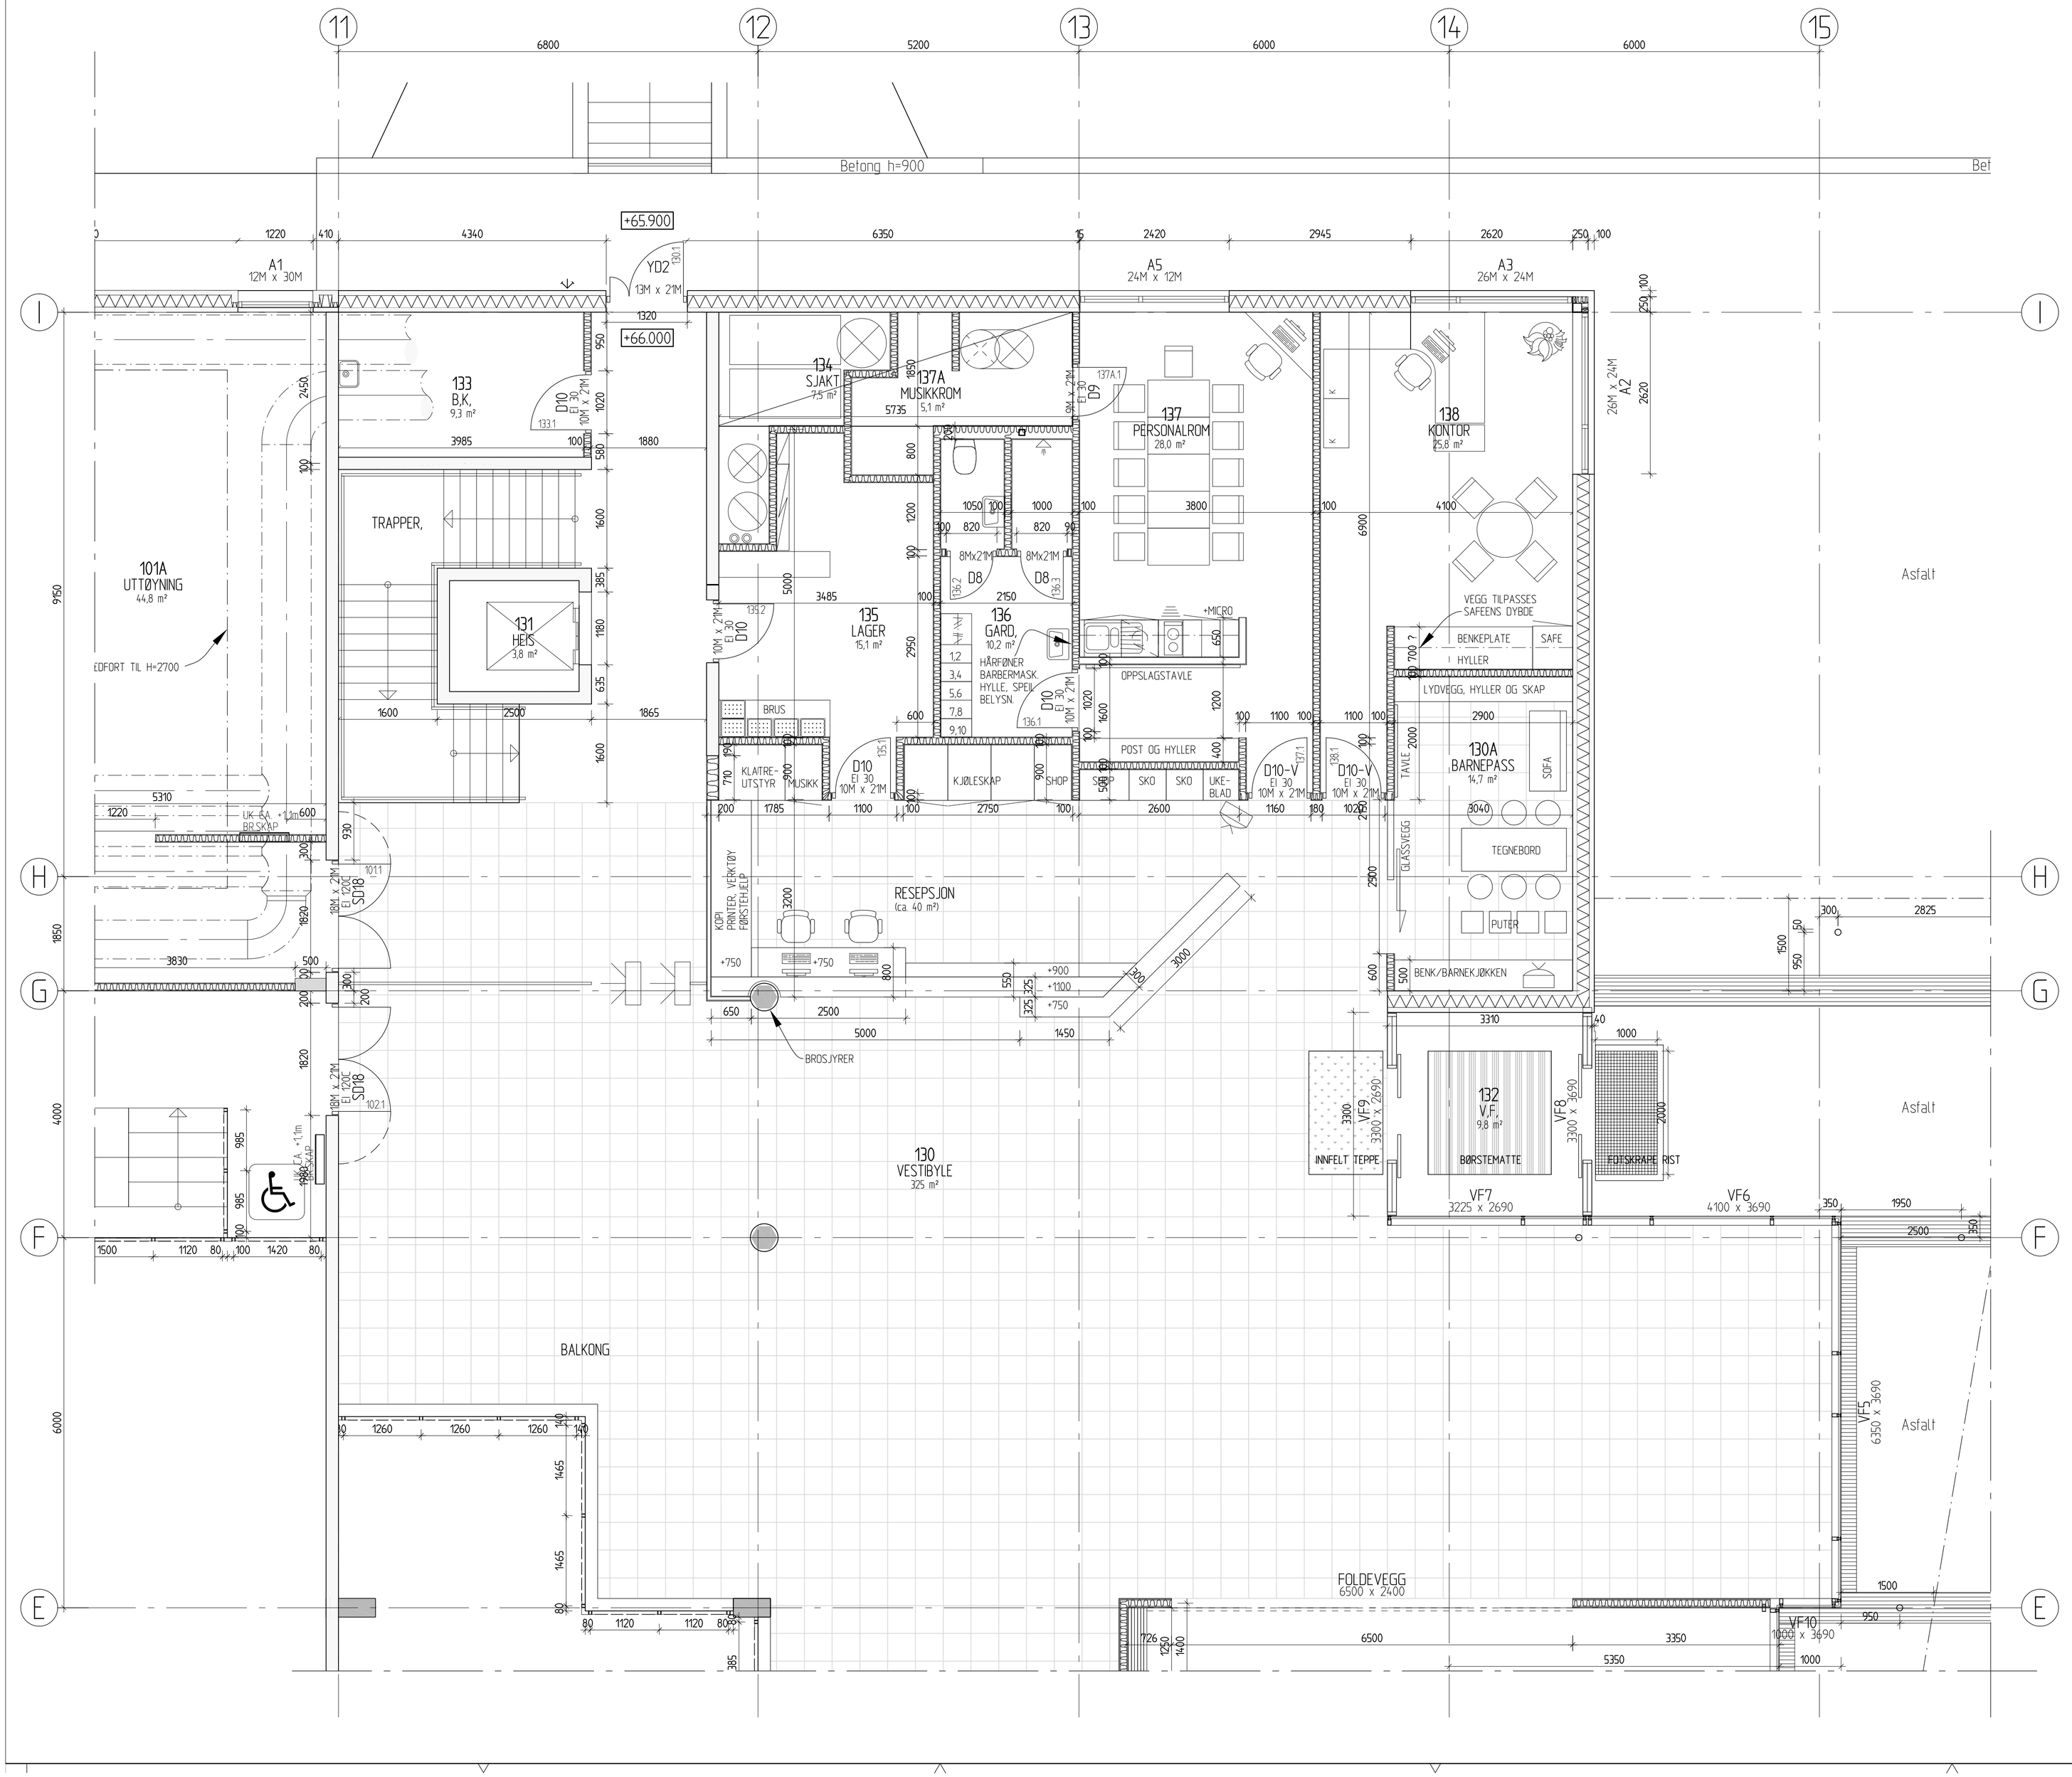

SB Tegningsnummer:											Prosjektnr. for prosjekterende/lev.
Kompleksnummer	Byggnummer	Etasje	Fag	Systemkode	Type tegn.	Løpenr.	Pros.fase	Rev.	Status		A 179
003481	601	01	A	2	20	150	F	1A			

Prosjekteringsgruppen:

- ⊗ ARK: **AROS Arkitekter Kristiansand AS**, Henrik Wergelandsgt. 29, Pb 151, 4662 Kristiansand. Tlf. 997 29 080
- ○ RIB: **MULTICONSULT AS Sandnes**, Gamle Forusvei 25, 4033 Stavanger
- ○ RIS: **MULTICONSULT AS Stavanger**, Birkelandsgata 8, 4012 Stavanger
- ○ RIE: **RØNNING ELEKTRO AS**, Zetlitzvei 2, 4017 Stavanger
- ○ RIV: **SIG. HALVORSEN AS**, Vigemyr, Postboks 1001, 4391 Sandnes
- ○ RIV: **GUNNAR KARLSEN AS**, Forusskogen 1, Pb 385, Forus, 4067 Stavanger

Lokaliseringsfigur:

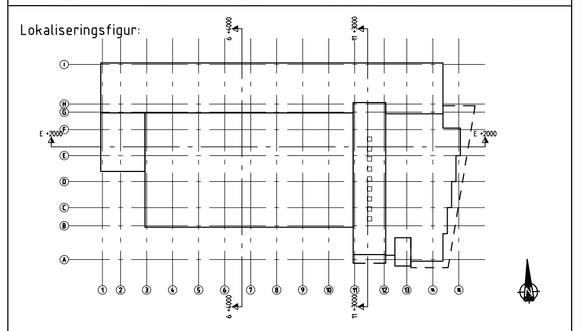

1A 07.07.05 SEB SOM BYGGET

Fase: SOM BYGGET

A1 = målestokk 1:50
A3 = målestokk 1:100

PROSJEKTNR. SB:

STATSBYGG

Tittel:

SiS - hallen

STUDENTSAMSKIPNADEN I STAVANGER

PLAN 1. ETASJE

VESTIBYLE OG PERSONALROM

Godkjent	
Kontroll prosjekt.	
Sign. SEB	Kontroll
Filnavn	ark/a179p001.dwg
Dato	11.11.04
Målestokk	1:50
Kontroll utf@rende	
Sign.	Kontroll

SB Tegningsnummer:											Prosjektnr. for prosjekterende/lev.
Kompleksnummer	Byggnummer	Etasje	Fag	Systemkode	Type tegn.	Løpenr.	Pros.fase	Rev.	Status		A 179
003481	601	01	A	2	20	150	F	1A			