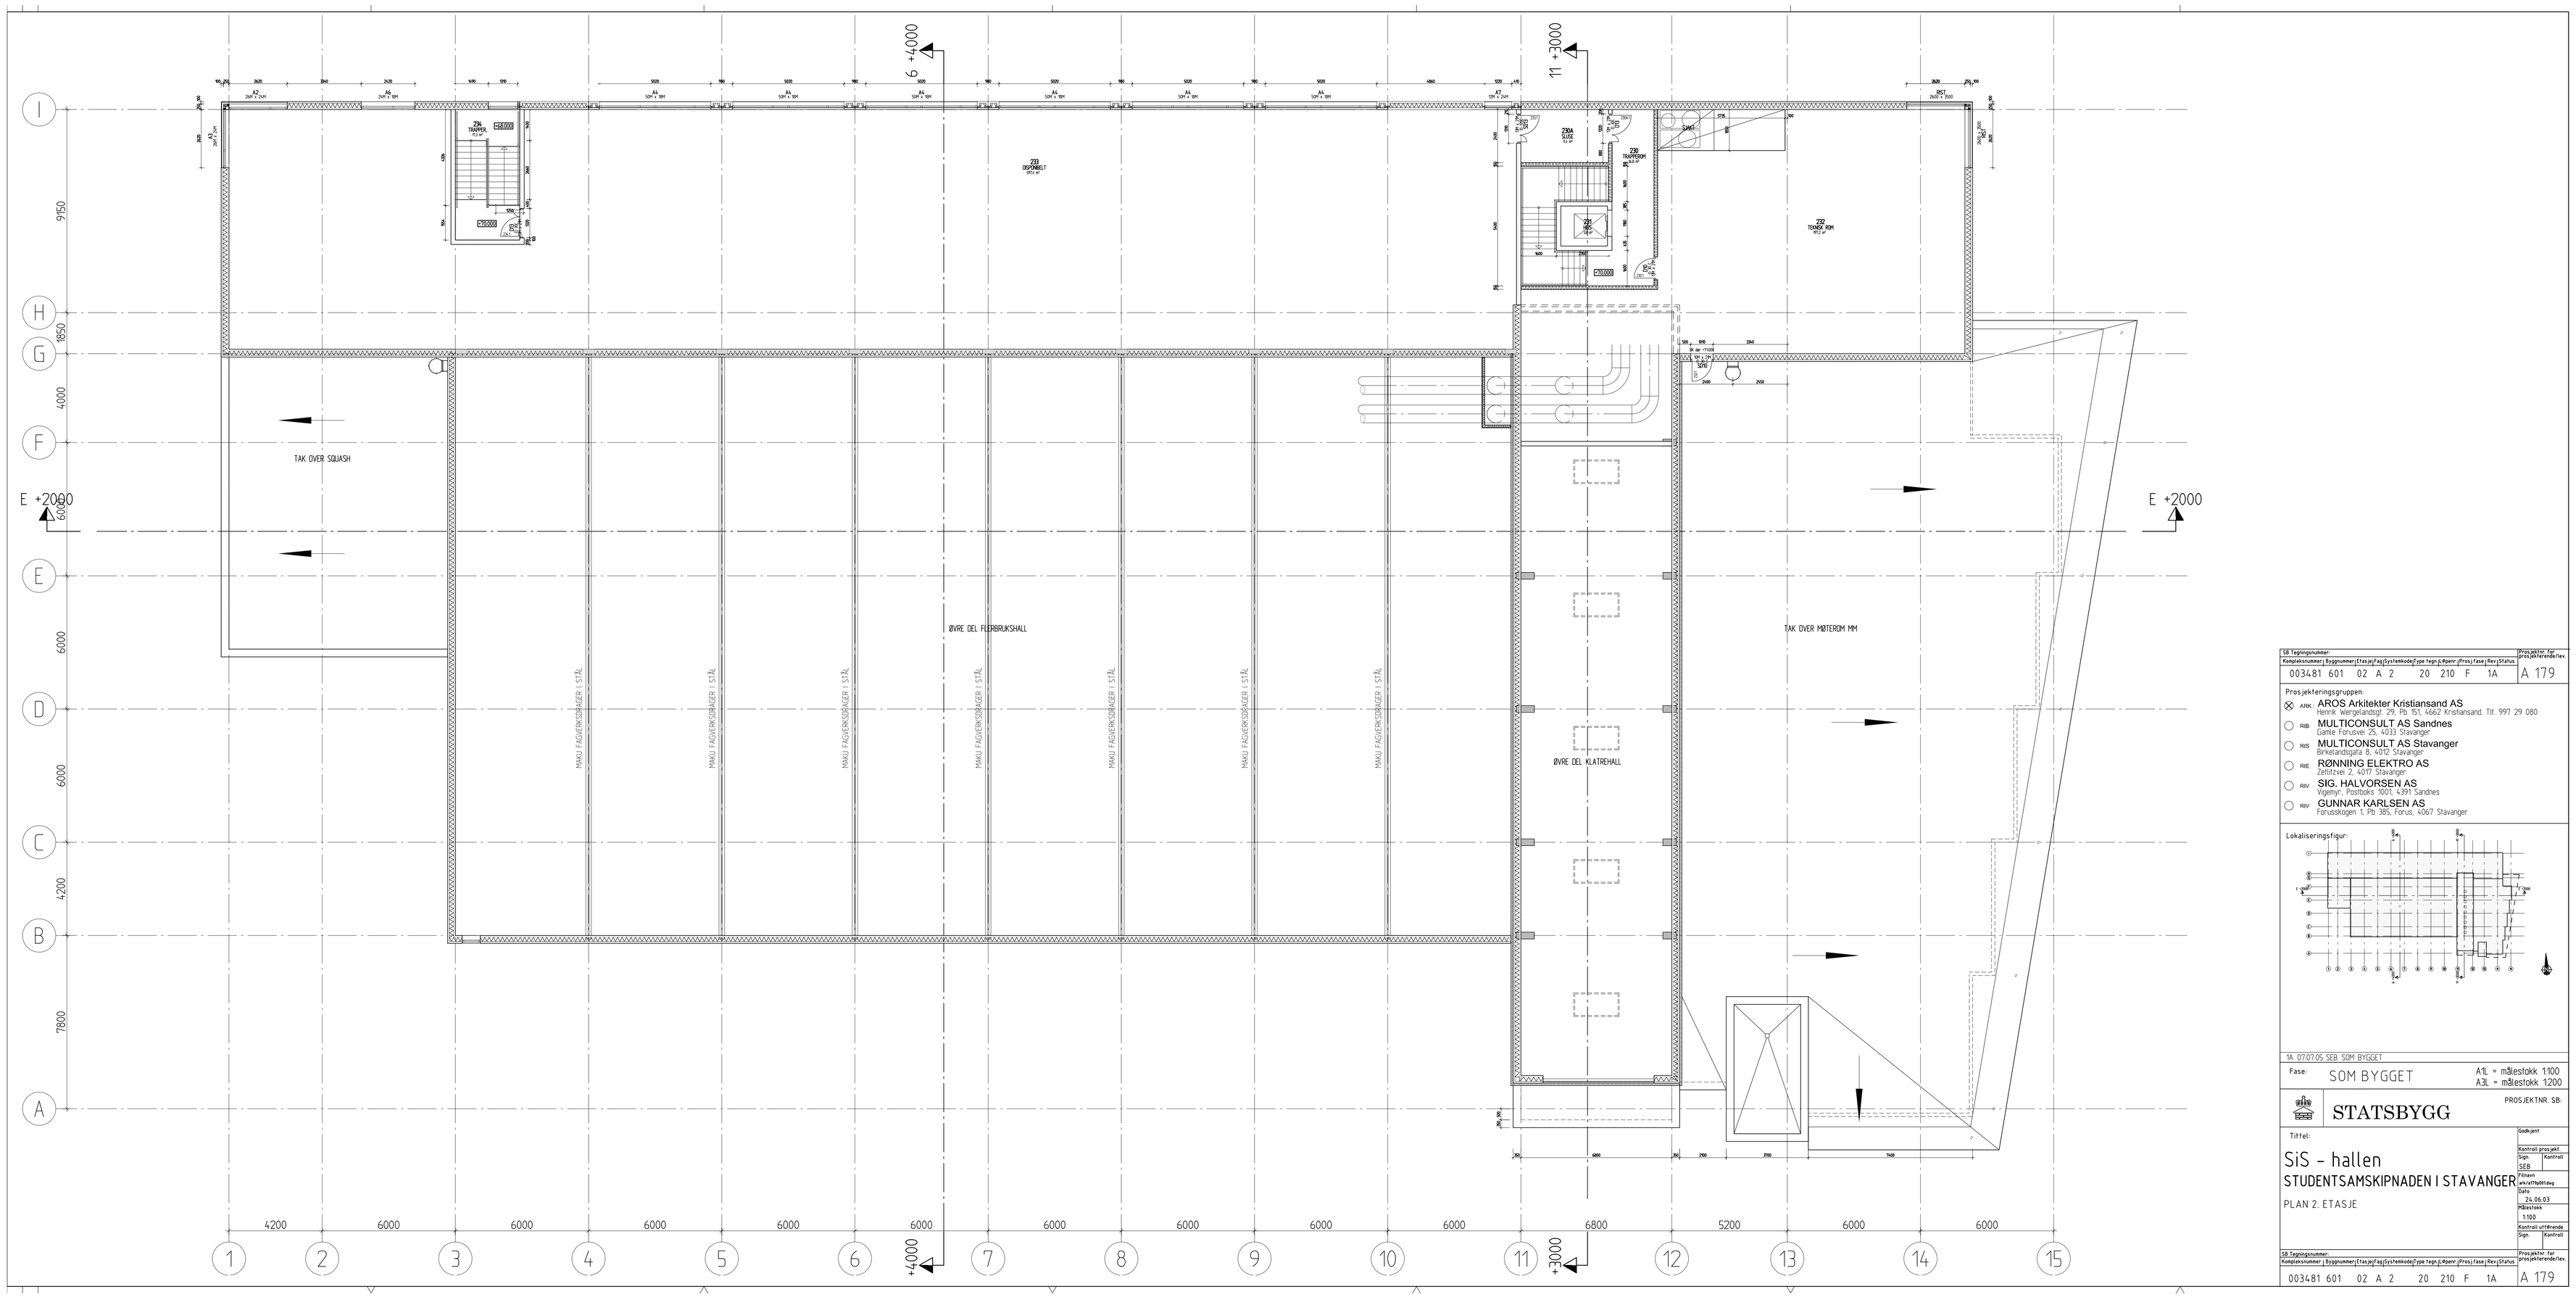

SB Tegningsnummer:														Prosjekter for Prosjekterendefilev.
Kompleksnummer	Byggnummer	Etasje	Fag	Systemkode	Type tegn.	Løpenr.	Proso.	Fase	Rev.	Status				A 179
003481	601	02	A	2	20	210	F	1A						

Prosjekteringsgruppen:

- ⊗ ARK: **AROS Arkitekter Kristiansand AS**
  Henrik Wergelandsgt. 29, Pb 151, 4662 Kristiansand. Tlf. 997 29 080
- ○ RIB: **MULTICONSULT AS Sandnes**
  Gamle Forusvei 25, 4033 Stavanger
- ○ RIS: **MULTICONSULT AS Stavanger**
  Birkelandsgata 8, 4012 Stavanger
- ○ RIE: **RØNNING ELEKTRO AS**
  Zetlitzvei 2, 4017 Stavanger
- ○ RIV: **SIG. HALVORSEN AS**
  Vigeåsyr. Postboks 1025 4391 Sandnes
- ○ RIV: **GUNNAR KARLSEN AS**
  Forusskogen 1, Pb 385, Forus, 4067 Stavanger

Lokaliseringsfigur:

1A 07.07.05 SEB SOM BYGGET

Fase: SOM BYGGET

A1L = målestokk 1:100
A3L = målestokk 1:200

PROSJEKTNR. SB:

STATSBYGG

Godkjent

Tittel:

SiS - hallen

STUDENTSAMSKIPNADEN I STAVANGER

PLAN 2. ETASJE

Kontroll prosjekt
Sign. SEB
Kontroll

Tilsvarer
Uavhengig tilsvarer

Dato 24.06.03

Målestokk 1:100

Kontroll uttrykte
Sign.
Kontroll

SB Tegningsnummer:
Kompleksnummer | Byggnummer | Etasje | Fag | Systemkode | Type tegn. | Løpenr. | Proso. | Fase | Rev. | Status
003481 601 02 A 2 20 210 F 1A
Prosjekter for Prosjekterendefilev.
A 179