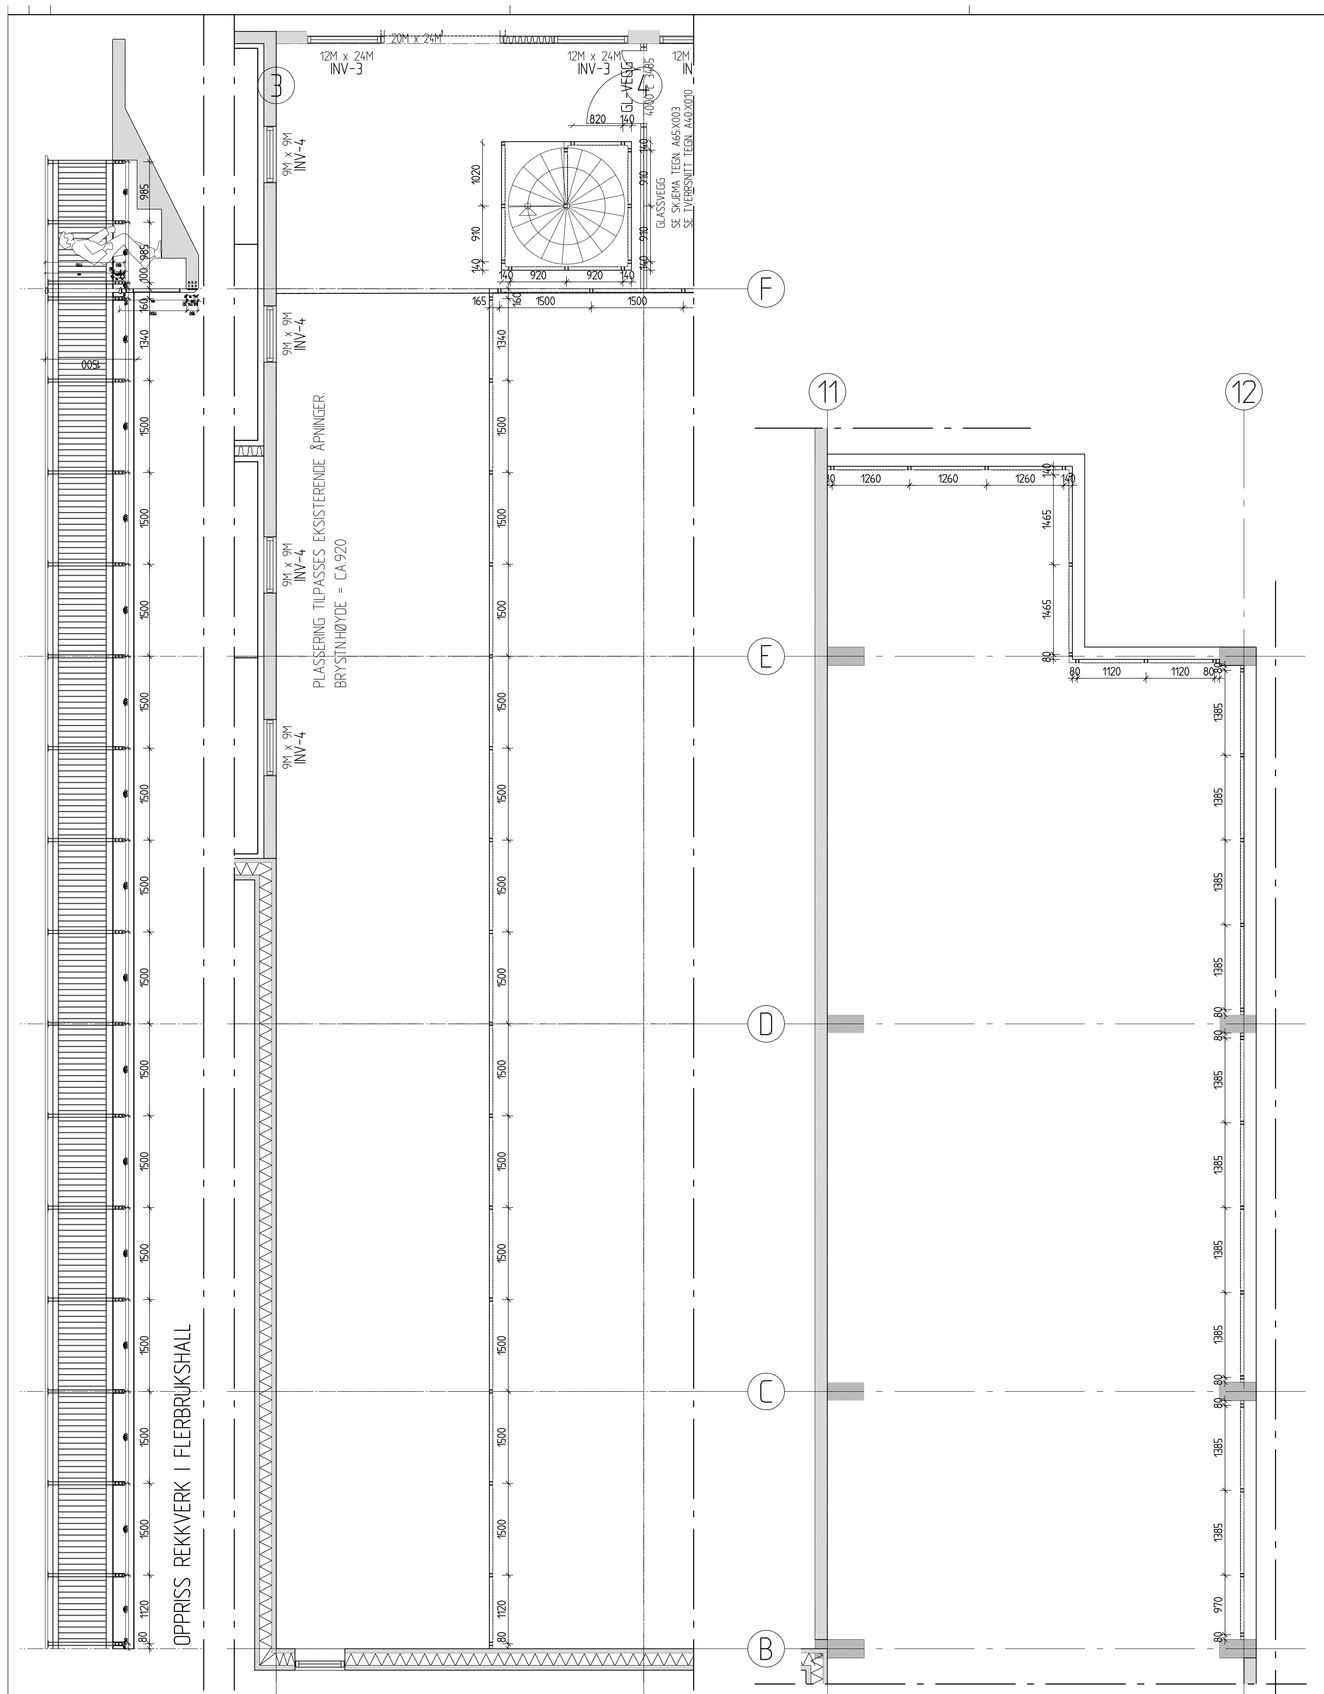

PLAN REKKVERKK I FLERBRUKSHALL, MOT akse C
målestokk 1:50

PLAN REKKVERKK I KLATREHALL
målestokk 1:50

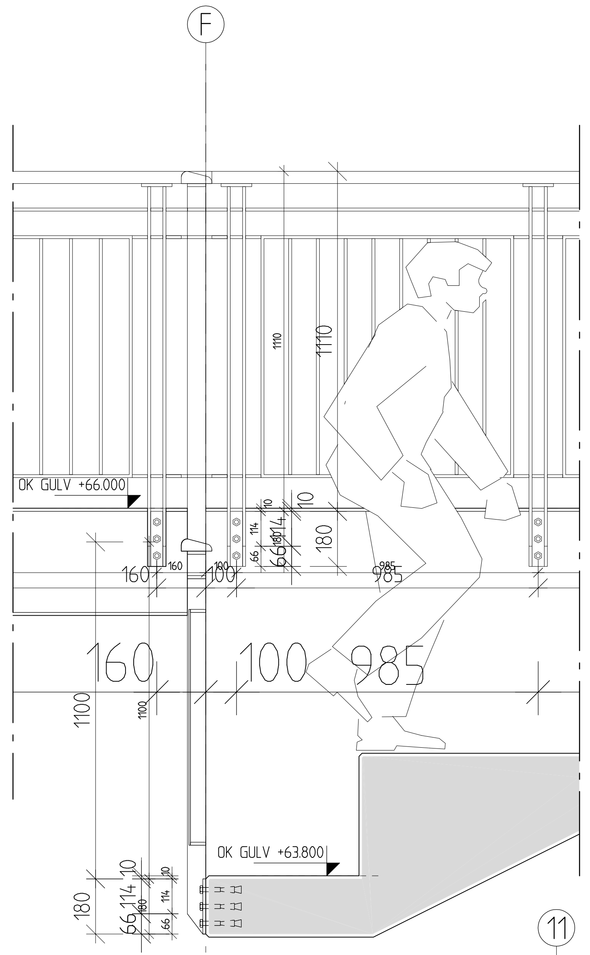

DET. AV REKKVERKK I FLERBRUKSHALL
målestokk 1:10

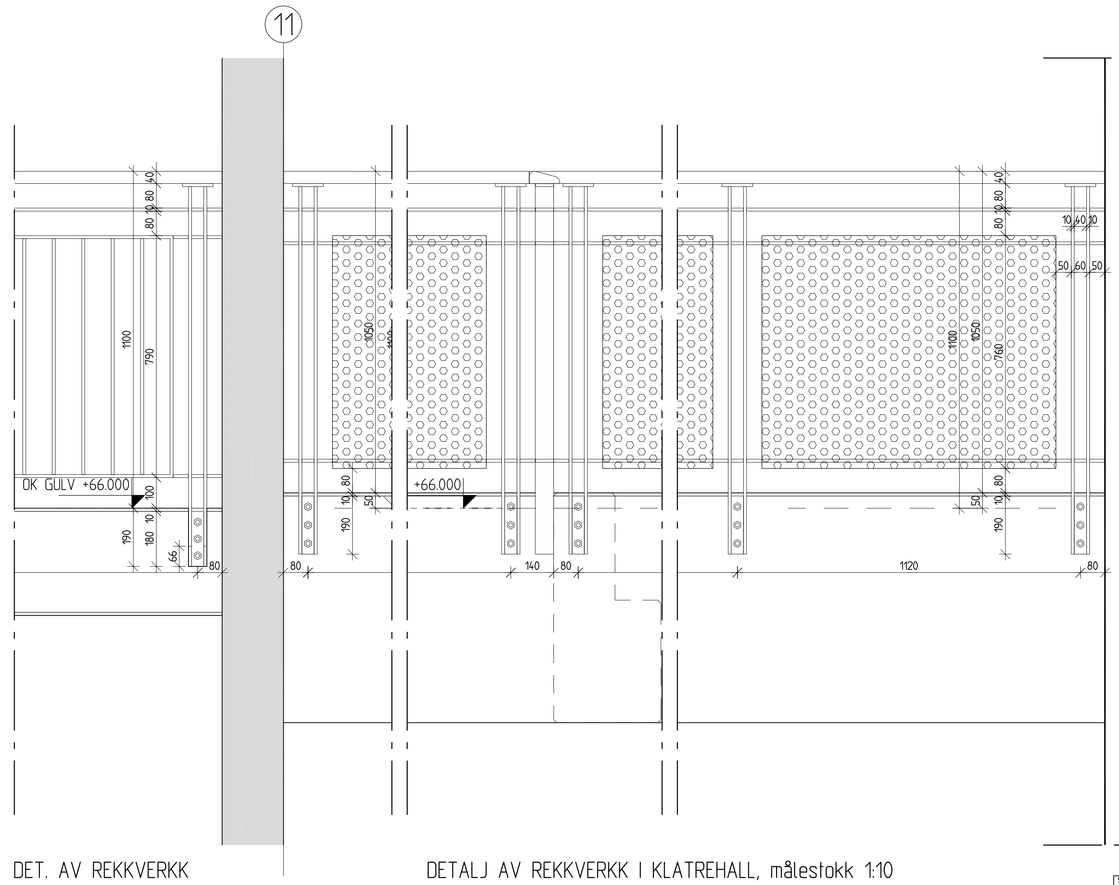

DET. AV REKKVERKK
I FLERBRUKSHALL, målestokk 1:10

DETALJ AV REKKVERKK I KLATREHALL, målestokk 1:10

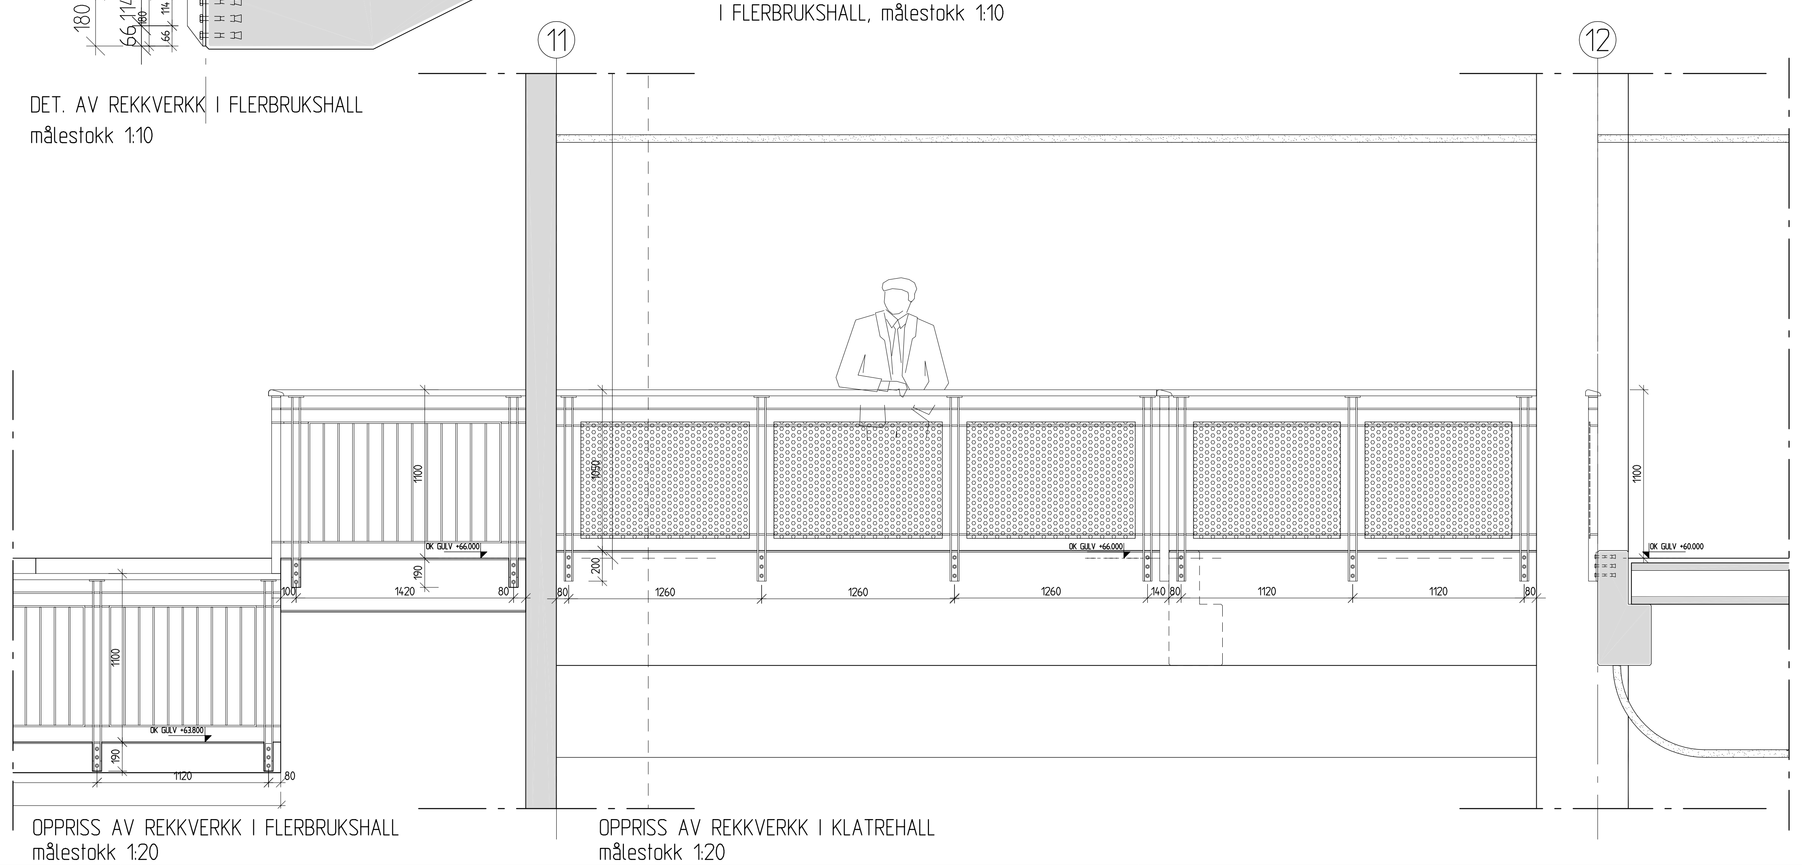

OPPRISS AV REKKVERKK I FLERBRUKSHALL
målestokk 1:20

OPPRISS AV REKKVERKK I KLATREHALL
målestokk 1:20

SB Tegningsnummer: 003481 601 01 A 2 50 005 F 1A
Prosjektnr. for prosjekterende/rev.: A 179

Prosjekteringsgruppen:
- ARK: AROS Arkitekter Kristiansand AS — Henrik Wergelandsgt. 29, Pb 151, 4662 Kristiansand. Tlf. 997 29 080
- RIB: MULTICONSULT AS Sandnes — Gamle Forusvei 25, 4033 Stavanger
- RIS: MULTICONSULT AS Stavanger — Birkelandsgata 8, 4017 Stavanger
- RIE: RØNNING ELEKTRO AS — Zetlitzvei 2, 4017 Stavanger
- RIV: SIG. HALVORSEN AS — Vigerv. Rosttoks 1001, 4391 Sandnes
- RIV: GUNNAR KARLSEN AS — Forusskogen 1, Pb 385, Forus, 4067 Stavanger

Lokaliseringsfigur:

1A 07.07.05 SEB SOM BYGGET

Fase: SOM BYGGET — A1 = målestokk 1:10, A3 = målestokk 1:20

STATSBYGG — PROSJEKTNR. SB:

Tittel:

SiS - hallen
STUDENTSAMSKIPNADEN I STAVANGER

DETALJ AV REKKVERK
FLERBRUKSHALL OG KLATREHALL

Godkjent
Kontroll prosjekt: Sign. SEB, Kontroll
Filkatalog: arv\477_50x005.dwg
Dato: 18.11.04
Målestokk: 1:10
Kontroll utførende: Sign., Kontroll

SB Tegningsnummer: 003481 601 01 A 2 50 005 F 1A
Prosjektnr. for prosjekterende/rev.: A 179