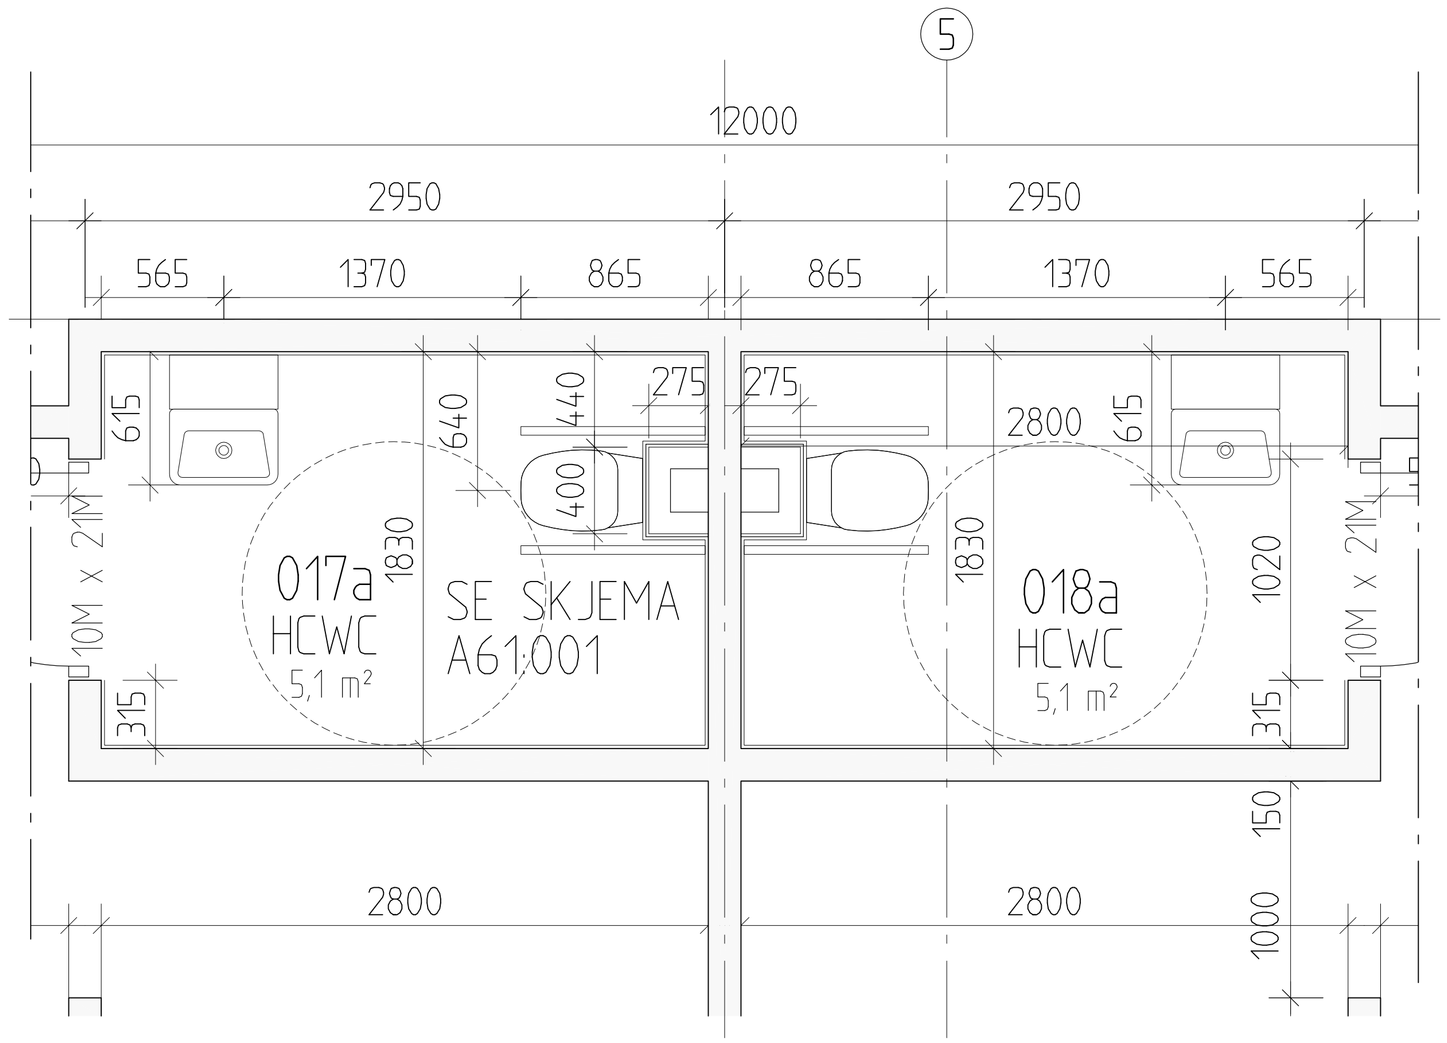

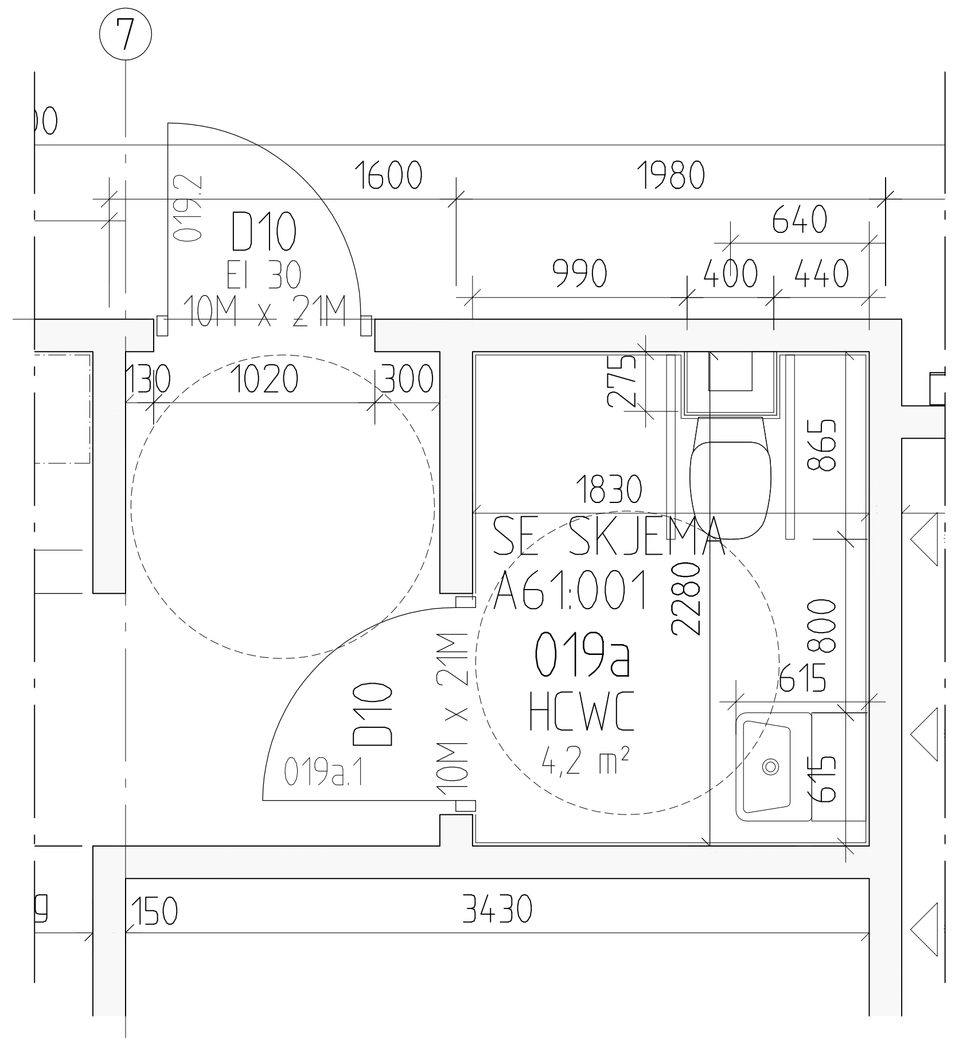

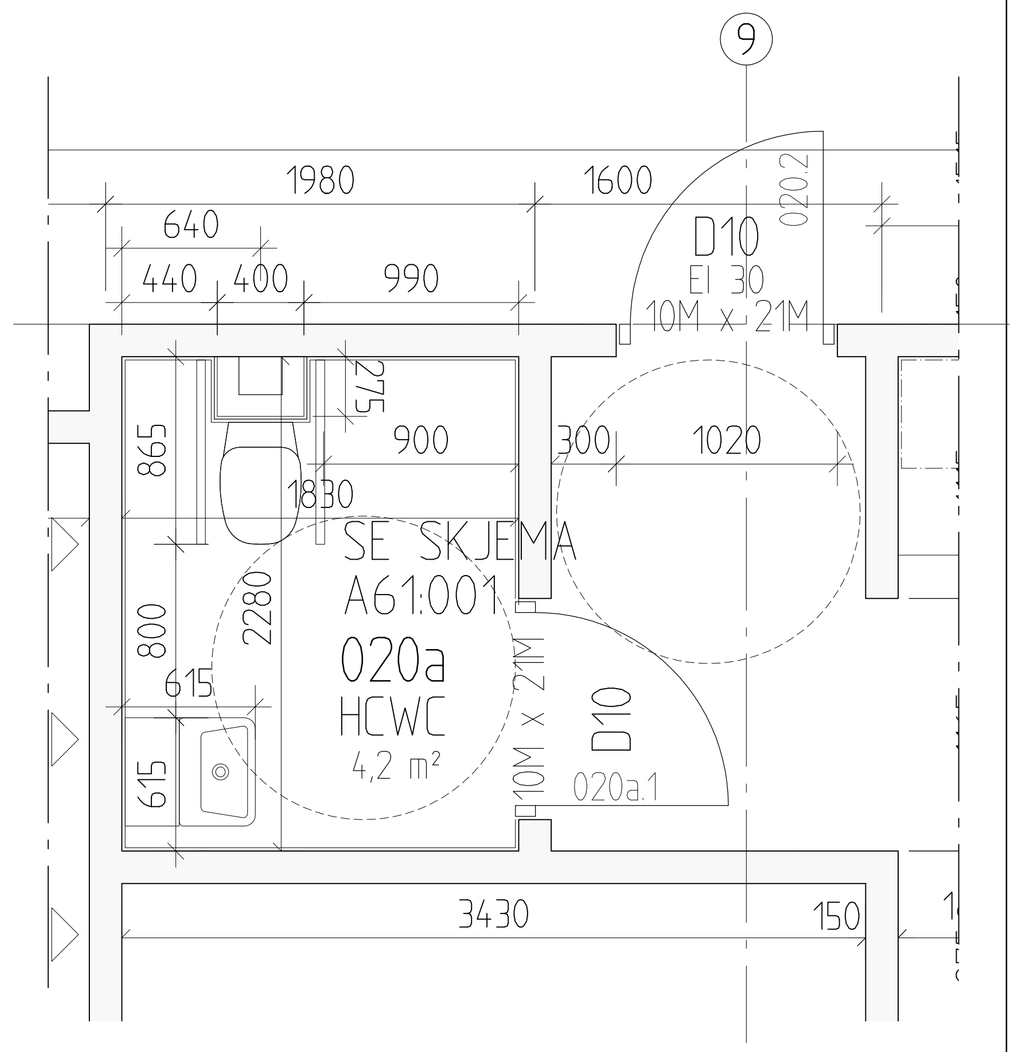

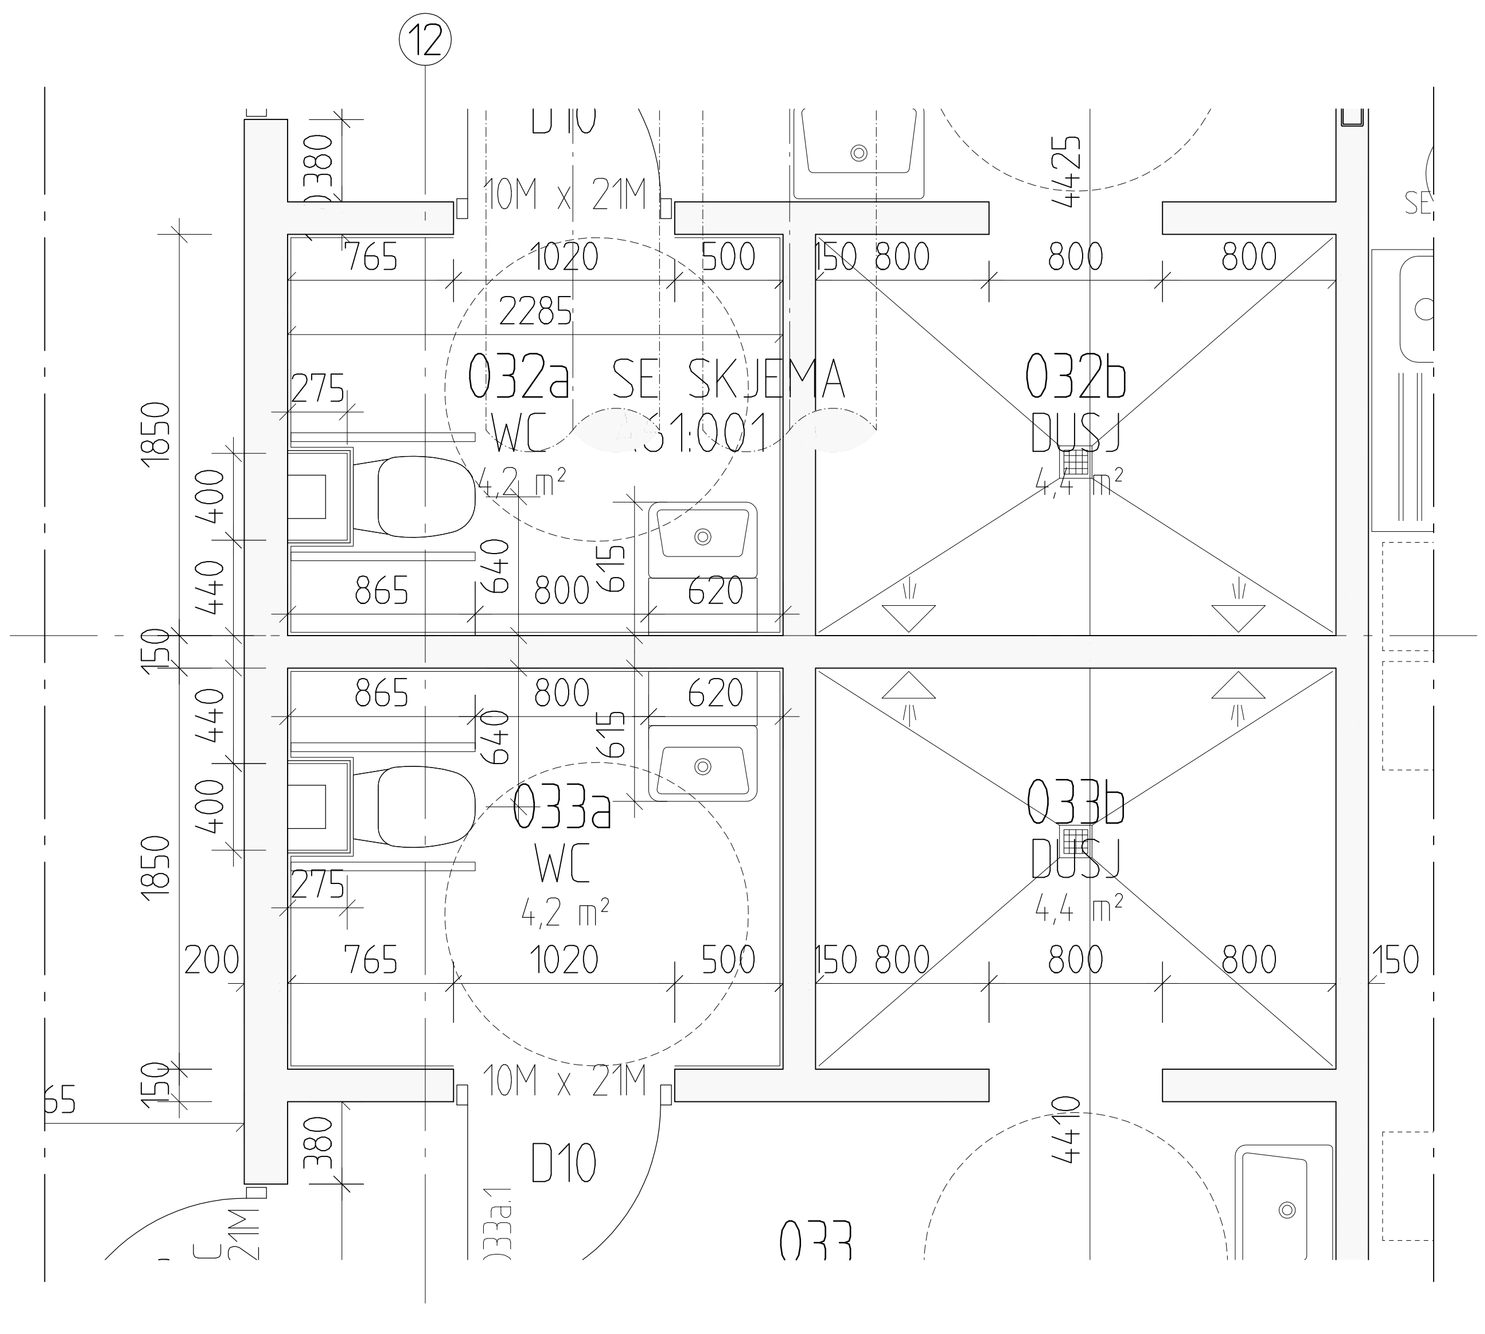

Utstyr i HandicapWC skal monteres iht
Byggforsk Planløsningsblad nr 379.201
WC-rom for rullestolsbrukere.
Offentlig tilgjengelige bygninger og arbeidssteder.

Høyde WC-sete= 500 mm ofg.
Sisternekasse: H=900, B=400, D=275 mm må tilpasses slik at forkant armstøtter kommer 850 mm fra ferdig vegg.

SB Tegningsnummer:

Kompleksnummer	Byggnummer	Etasje	Fag	Systemkode	Type tegn.	LØpenr.	Prosj.fase	Rev.	Status	Prosjektnr. for prosjekterende/lev.
003481	601	00	U	A	2	61	001	F	1A	A 179

Prosjekteringsgruppen:

- (⊗) ARK: AROS Arkitekter Kristiansand AS — Hennik Wergelandsgt. 29, Pb 151, 4662 Kristiansand. Tlf. 997 29 080
- ( ) RIB: MULTICONSULT AS Sandnes — Gamle Forusvei 25, 4033 Stavanger
- ( ) RIS: MULTICONSULT AS Stavanger — Birkelandsgata 8, 4012 Stavanger
- ( ) RIE: RØNNING ELEKTRO AS — Zetlitzvei 2, 4017 Stavanger
- ( ) RIV: SIG. HALVORSEN AS — Vigemyr, Postboks 1001, 4391 Sandnes
- ( ) RIV: GUNNAR KARLSEN AS — Forusskogen 1, Pb 385, Forus, 4067 Stavanger

Lokaliseringsfigur:

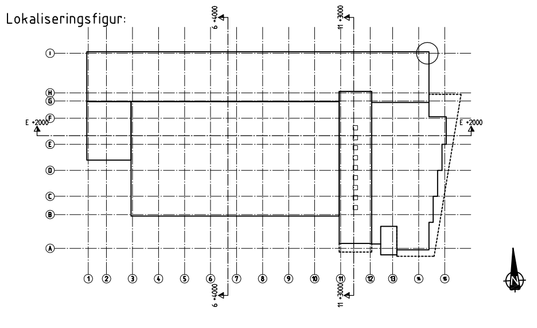

A 07.07.05 SEB SOM BYGGET

Fase: SOM BYGGET

A1 = målestokk 1:20
A3 = målestokk 1:40

PROSJEKTNR. SB:

STATSBYGG

Tittel:

SiS - hallen

STUDENTSAMSKIPNADEN I STAVANGER

SKJEMA HC-TOALETTER

PLAN UNDERETASJE

Godkjent

Kontroll prosjekt. Sign. SEB Kontroll

Filnavn ark/a179_61u001.dwg

Dato 08.10.04

Målestokk 1:20

Kontroll utførende Sign. Kontroll

SB Tegningsnummer:

Kompleksnummer	Byggnummer	Etasje	Fag	Systemkode	Type tegn.	LØpenr.	Prosj.fase	Rev.	Status	Prosjektnr. for prosjekterende/lev.
003481	601	00	U	A	2	61	001	F	1A	A 179