D14 — 14M x 21M

ANTALL L	ANTALL R
0	6

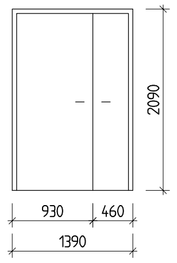

L POS.NR.	L B.KL.	L ANMERKNING	R POS.NR.	R B.KL.	R ANMERKNING
			014.1	EI 30	
			015.2	EI 30	
			016.3	-	
			030.2		
			035.1		
			140.1	EI 30	

D13 — 13M x 21M

ANTALL L	ANTALL R
2	4

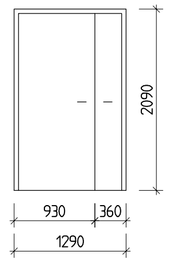

L POS.NR.	L B.KL.	L ANMERKNING	R POS.NR.	R B.KL.	R ANMERKNING
013.2	EI 30C		041.1	EI 30C	
141.2	EI 30C		113.1	EI 30C	
			230A.1	EI 30C	
			234.1	EI 30C	

D10 — 10M x 21M

ANTALL L	ANTALL R
14	17

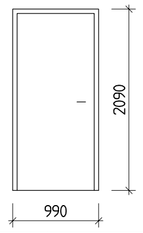

L POS.NR.	L B.KL.	L ANMERKNING	R POS.NR.	R B.KL.	R ANMERKNING
017.2	EI 30		006.1		
017a.1			017.1	EI 30	
018.1	EI 30		018.2	EI 30	
019.1	EI 30		018a.1		
020.2	EI 30		019.2	EI 30	
020a.1			019a.1		
021.2	EI 30		020.1	EI 30	
032.1	EI 30C		021.1	EI 30	
033a.1			032a.1		
036.1	EI 30		033.1	EI 30C	
038.1					
			133.1	EI 30	
135.1	EI 30	NY SLAGRETN. FØR R	135.2	EI 30	NY DØR
143.1			136.1	EI 30	NY SLAGRETN. FØR L
145.1	EI 30		142.1		
			144.1		
			146.1	EI 30	
			230.1	EI 30C	

D9 — 9M x 21M

ANTALL L	ANTALL R
2	2

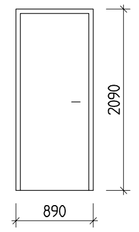

L POS.NR.	L B.KL.	L ANMERKNING	R POS.NR.	R B.KL.	R ANMERKNING
004.1	-		030A.1	EI 30	
148.1	-		137A.1	EI 30	NY DØR TIL MUSIKKROM

D8 — 8M x 21M

ANTALL L	ANTALL R
6	2

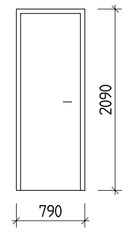

L POS.NR.	L B.KL.	L ANMERKNING	R POS.NR.	R B.KL.	R ANMERKNING
022.1	-		042A.1		NY DØR
023.1	-				
024.1	-				
025.1	-		136.3	-	
042B.1		NY DØR			
136.2	-				

BD10 — BADSTUEDØR 10M x 21M

ANTALL L	ANTALL R
1	1

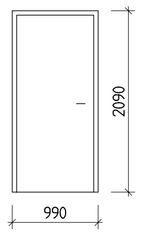

L POS.NR.	L B.KL.	L ANMERKNING	R POS.NR.	R B.KL.	R ANMERKNING
019d.1	-		020d.1	-	

D15 — DØR TIL AROBIC 14M x 21M

ANTALL L	ANTALL R
2	3

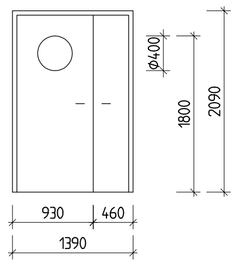

L POS.NR.	L B.KL.	L ANMERKNING	R POS.NR.	R B.KL.	R ANMERKNING
039.1	EI 30		012.1	EI 30	TIDLIGERE D14
040.1	EI 30		039.2	EI 30	
			040.2	EI 30	

D10-V — EI 30 10M x 21M

ANTALL L	ANTALL R
1	1

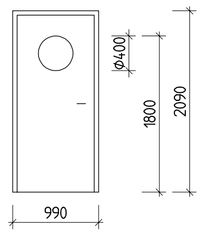

L POS.NR.	L B.KL.	L ANMERKNING	R POS.NR.	R B.KL.	R ANMERKNING
137.1	EI 30		138.1	EI 30	

GD10 — GLASSDØR TIL SQUASH 10M x 21M

ANTALL L	ANTALL R
1	1

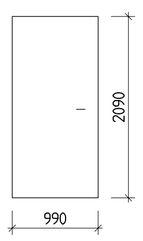

L POS.NR.	L B.KL.	L ANMERKNING	R POS.NR.	R B.KL.	R ANMERKNING
010.1	-		011.1	-	

SB Tegningsnummer:

Kompleksnummer	Byggnummer	Etasje	Fag	Systemkode	Type tegn.	Løpenr.	Prosj.fase	Rev.	Status	Prosjektnr. for prosjekterende/lev.
003481	601	X	A	2	65	001	F	1A		A 179

Prosjekteringsgruppen:

- (X) ARK: AROS Arkitekter Kristiansand AS — Henrik Wergelandsgt. 29, Pb 151, 4662 Kristiansand. Tlf. 997 29 080
- ( ) RIB: MULTICONSULT AS Sandnes — Gamle Forusvei 25, 4033 Stavanger
- ( ) RIS: MULTICONSULT AS Stavanger — Birkelandsgata 8, 4012 Stavanger
- ( ) RIE: RØNNING ELEKTRO AS — Zetlitzvei 2, 4017 Stavanger
- ( ) RIV: SIG. HALVORSEN AS — Vigemyr, Postboks 1001, 4391 Sandnes
- ( ) RIV: GUNNAR KARLSEN AS — Forusskogen 1, Pb 385, Forus, 4067 Stavanger

Lokaliseringsfigur:

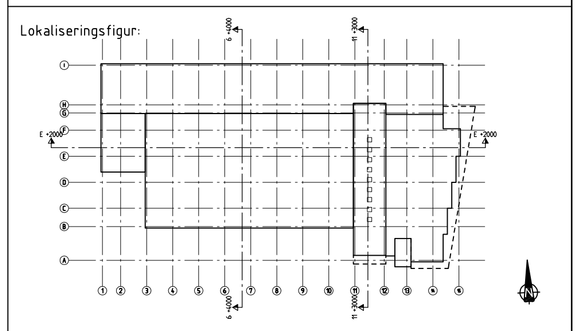

1A 07.07.05 SEB SOM BYGGET

Fase: SOM BYGGET

A1 = målestokk 1:50
A3 = målestokk 1:100

STATSBYGG

PROSJEKTNR. SB:

Tittel:

SiS - hallen

STUDENTSAMSKIPNADEN I STAVANGER

SKJEMA TREDØRER OG HELGLASSDØRER

Godkjent

Kontroll prosjekt. Sign. SEB Kontroll

Filnavn ark/a65x001.dwg

Dato 08.03.04

Målestokk 1:50

Kontroll utførende Sign. Kontroll

SB Tegningsnummer:

Kompleksnummer	Byggnummer	Etasje	Fag	Systemkode	Type tegn.	Løpenr.	Prosj.fase	Rev.	Status	Prosjektnr. for prosjekterende/lev.
003481	601	X	A	2	65	001	F	1A		A 179